


Samþykkt þann
26 MAR 2009
 Byggingafulltrúinn / Hafnarfirði
 F.h. Hrólfur S. Gunnlaugsson

ÚTGÁFUERILL

NÚMÉR	DAGS	SKRÁNGAR	HANNAÐ
B1	10.10.2006	BYGGINGARTEIKNING	PB
B2	10.01.2007	LAGNIR	BP
B3	30.07.2007	INNRETTING FÆRD	PB
R1	30.08.2008	REYNDARTEIKNING	PB

DAGS. UNDIRSKRIFTAR: NAFN OG KT. SAMRÆMINGARHÖNNUNAR:

UNDIRSKRIFT SAMRÆMINGARHÖNNUNAR:

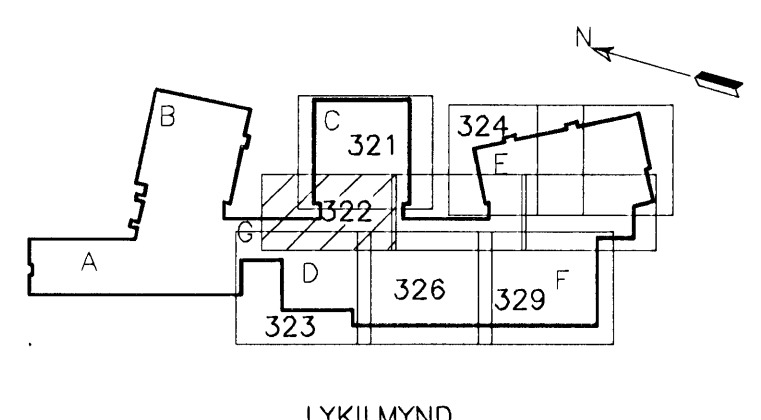

ALMENNAR SKÝRINGAR SJÁ TEIKN. P2-361

MKV. 1

1:50 (I A1) mm

ÖLL AFRÖT OG AFRITUN TEIKNINGAR, AD HLUTA EÐA HEILD, ER HÁÐ SKRIFLEGA LEYFI HÖFUNDA.

VGK HÖNNUN
 ÖRENSÁSVEGI 1 · 108 REYKJAVÍK · Sími: 422 3000 · Faxi: 422 3001
 VEFFANG: www.vgkhonnun.is · NETFANG: vgkhonnun@vgkhonnun.is

HEITI VERKS:
HRAUNVALLASKÓLI 2. ÁF.
DREKAVELLIR 9, HAFNARFIRDI

HEITI TEIKNINGAR:
VATNSLÖGN:
1. HÆÐ, GRUNNMYND

MLT:	TEIKNAD:	GEYMSLUNÚMÉR:	VNR:
	LS		3.151.218
HANNAÐ:	YFIRFARÐ:	MKV:	NR. TEIKNINGAR:
PB		1:50	P2-322
DAGS. UNDIRSKRIFTAR:	NAFN OG KT. HÖNNUNAR:	ÚTGÁFA:	
31.12.2008	LÁRUS ÁRS/ELSSON	2008625119	R1

GRUNNMYND
 MKV. 1