


GRUNNMYND  
MKV. 1

Samþykkt þann  
26 MAR 2009  
Byggingafulltrúinn í Hafnarfirði  
F.h. Hrölfur S. Gunnlaugsson

ÚTGÁFUFRILL

NÚMÉR	DAGSI	SKRIFINGAR	HANNAÐ
B1	10.10.2006	BYGGINGARTEIKNING	PB
B2	10.01.2007	LAGNIR	PB
B3	01.03.2007	SNID	PB
B4	30.07.2007	INNRETTING FERÐ	PB
R1	30.08.2008	REYNDARTEIKNING	PB


DAGSI UNDRISKRIFTAR: NAFN OG KT. SAMREINGINGARHÖNDUÐAR: *[Signature]*  
UNDRISKRIFT SAMREINGINGARHÖNDUÐAR:

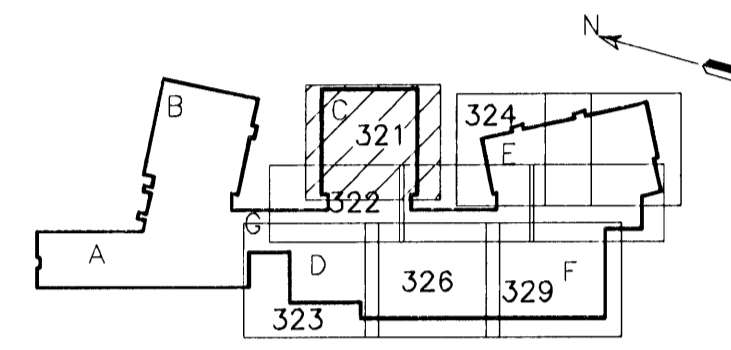

LYKILMYND

ALMENNAR SKÝRINGAR SJÁ TEIKN. P2-361

MKV. 1

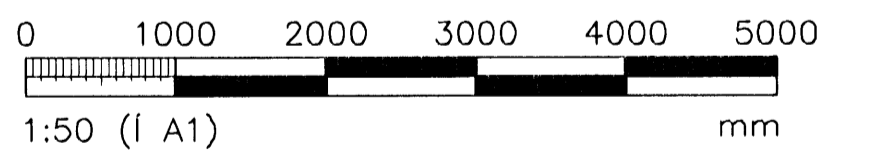

ÖLL AFNOT OG AFRIÐUN TEIKNINGAR, AD HLUATA EDA HEILD, ER HÁÐ SKRIFLEGU LEYFI HÖFUNDA.



GREINISÁSGEVI 1 - 108 REYKJAVÍK - Sími: 422 3000 - FAX: 422 3001  
VEFFANG: www.vgkhonnun.is - NETFANG: vgkhonnun@vgkhonnun.is

HEITI VERKS:  
**HRAUNVALLASKÓLI 2. ÁF.**  
DREKAVELLIR 9, HAFNARFIRÐI

HEITI TEIKNINGAR:  
VATNSLÖGN:  
1. HÆÐ, GRUNNMYND

MALT:	TEIKNAD:	GEYMSLUNÚMÉR:	VNR:
HANNAÐ:	YFIRFARID:	MKV:	NR. TEIKNINGAR:
DAGSI UNDRISKRIFTAR:	NAFN OG KT. HÖNDUÐAR:	1:50	<b>P2-321</b>
UNDRISKRIFT HÖNDUÐAR:	LÁRUS ÁRSVELSSON	0008625119	ÚTGÁFA: R1