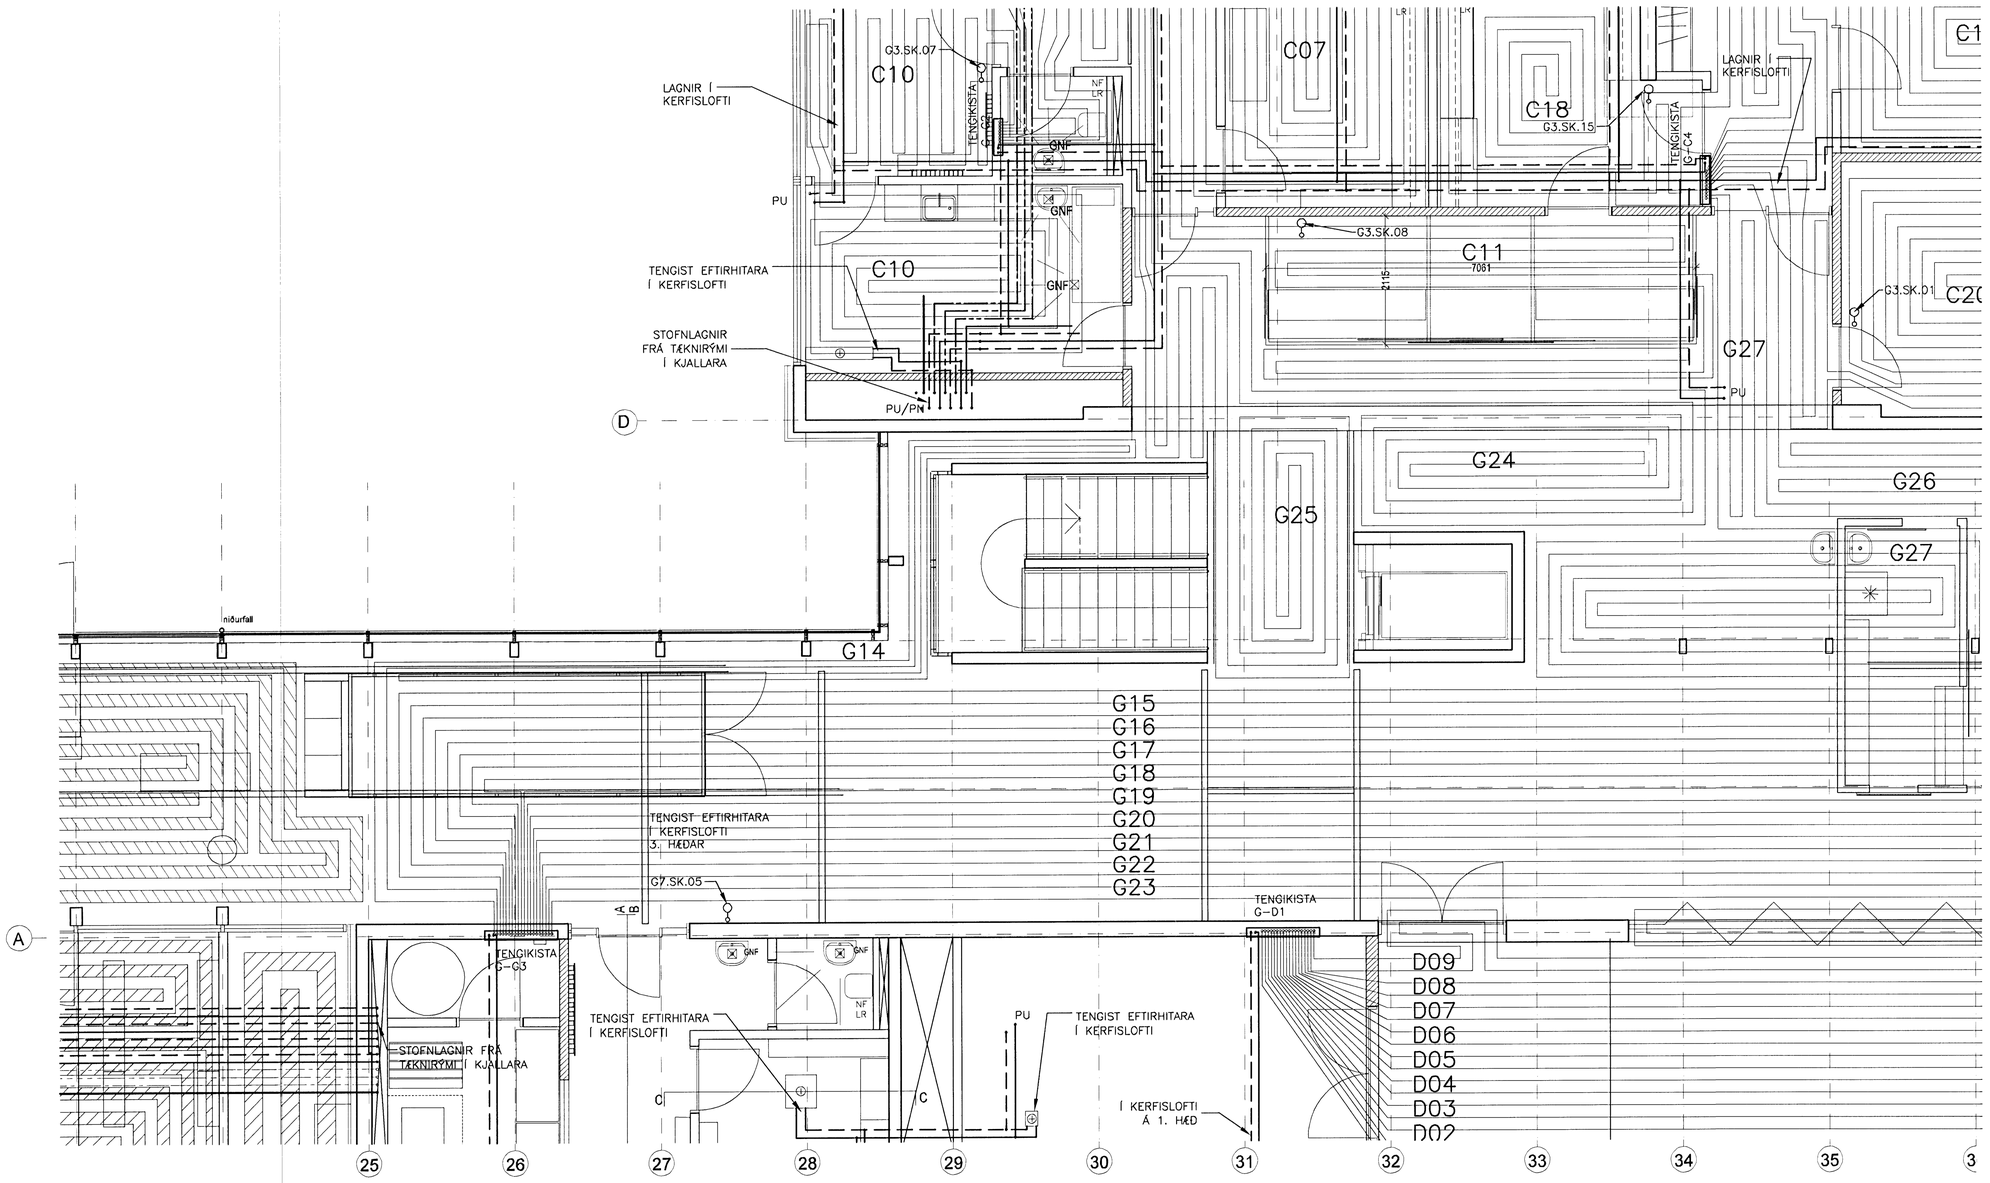

GRUNNMYND
MKV. 1

Samþykkt hjá
26 MAR 2009
Byggingafulltrúinn í Hafnarfirði
F.h. Hrólfur S. Gunnlaugsson

ÚTGÁFUFERILL

NÚMER:	DAGS:	SKÝRINGAR:	HANNAÐ:
B1	10.10.2006	BYGGINGARTEIKNING	PB
R1	30.08.2008	REYNDARTEIKNING	PB

DAGS. UNDIRSKRIFTAR: NAFN OG KT. SAMREMNINGARHÖNNUÐAR:
UNDIRSKRIFT SAMREMNINGARHÖNNUÐAR:

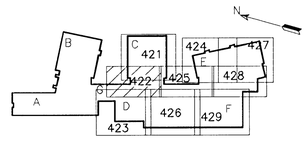

LYKILMYND

ALMENNAR SKÝRINGAR SJÁ TEIKN. P2–461.

MKV. 1

0 1000 2000 3000 4000 5000

1:50 (Í A1) mm

ÖLL AFNOT OG AFRITUN TEIKNINGAR, AÐ HLUTA EÐA HEILD, ER HÁÐ SKRIFLEGU LEYFI HÖFUNDA.

VGK HÖNNUN
GRENSÁSVEGI 1 . 108 REYKJAVÍK . SÍMI: 422 3000 . FAX: 422 3001
VEFFANG: www.vgkhonnun.is . NETFANG: vgkhonnun@vgkhonnun.is

HEITI VERKS:
HRAUNVALLASKÓLI 2. ÁF.
DREKAVELLIR 9, HAFNARFIRÐI

HEITI TEIKNINGAR:
HITAKERFI;
1. HÆÐ, GRUNNMYND

MÆLT:	TEIKNAÐ: LS	GEYMSLUNÚMER:	VNR: 3.151.218
HANNAÐ: PB	YFIRFARIÐ:	MKV: 1:50	NR. TEIKNINGAR: P2-422
DAGS. UNDIRSKRIFTAR: 31.12.2008	NAFN OG KT. HÖNNUÐAR:		
UNDIRSKRIFT HÖNNUÐAR: LÁRUS ÁRSÆLSSON 2008625119			ÚTGÁFA: R1