


GRUNNMYND
MKV. 1


Samþykkt bann
26 MAR 2009
Byggingafulltrúinn (Hafnarfirdi)
F.h. Hrólfur S. Gunnlaugsson

ÚTGÁFUERILL			
NR.	DAGS:	SKRINGAR:	HANNAÐ:
B1	10.10.2006	BYGGINGARTEIKNING	PB
B2	10.01.2007	LAGNIR FÆRDAR	PB
B3	01.03.2007	SNID	PB
B4	24.08.2007	OFNUM FÉKKAD	PB
R1	30.08.2008	REYNDARTEIKNING	PB

DAGS. UNDIRSKRIFTAR: NAFN OG KT. SAMRÆMINGARHÖNNUNAR: *[Signature]*
UNDIRSKRIFT SAMRÆMINGARHÖNNUNAR: *[Signature]*

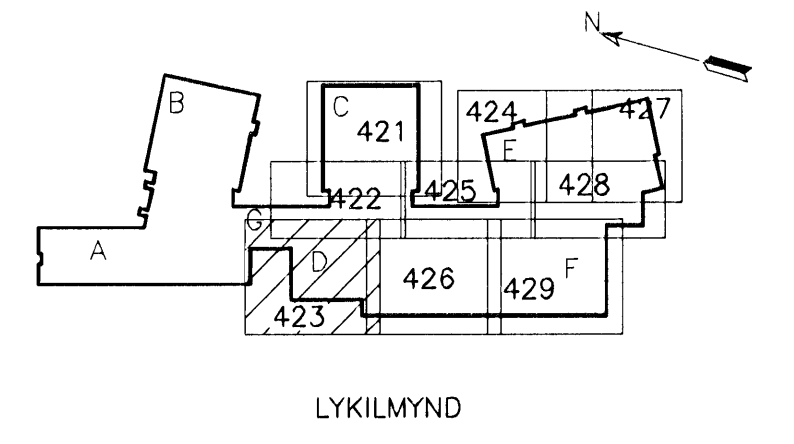

ALMENNAR SKÝRINGAR SJÁ TEIKN. P2-461.

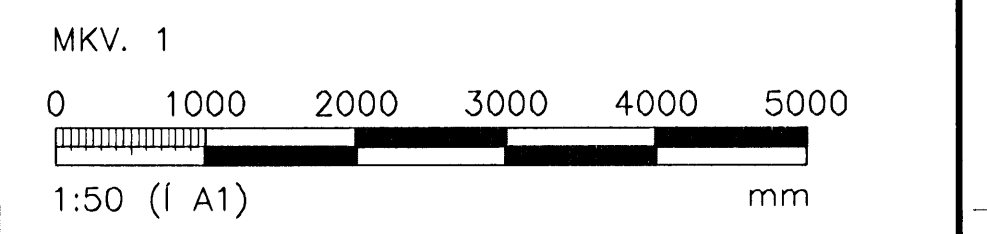

VGK HÖNNUN
GRENÁSÁVEGI 1 · 108 REYKJAVÍK · Sími: 422 3000 · Fax: 422 3001
VEFFANG: www.vgkhonnun.is · NETFANG: vgkhonnun@vgkhonnun.is

HÉTTI VERKS:
HRAUNVALLASKÓLI 2. ÁF.
DREKAVELLIR 9, HAFNARFIRDI

HÉTTI TEIKNINGAR:
HITAKERFI:
1. HÆÐ, GRUNNMYND

MÉLT:	TEKNAD:	GEYMSLUNUMER:	VAR:
HANNAÐ:	YFIRFARID:	MKV:	NR. TEIKNINGAR:
DAGS. UNDIRSKRIFTAR:	NAFN OG KT. HÖNNUNAR:	P2-423	
UNDIRSKRIFT HÖNNUNAR:	LÁRUS ÁRS/ELSSON	ÚTGÁFA:	R1