


GRUNNMYND  
MKV. 1

Samþykkt þann  
26 MAR 2009  
Byggingafulltrúinn / Hafnarfirði  
Fh. Hrólfur S. Gunnlaugsson

ÓTGÁFUFRILL			
NÚMÉR	DAGS	SKRIFINGAR	HAUNAD
B1	10.10.2006	BYGGINGARTEIKNING	PB
B2	10.01.2007	LAGNIR FERÐAR	PB
B3	19.09.2007	SKÓLI STÉKKADUR	PB
B4	25.10.2007	OFNALAGNIR	PB
R1	30.08.2008	REYNDARTEIKNING	PB

DAGS. UNDRISKRIFTAR: NAFN OG KT. SAMRÆMINGARHÖNNUNAR: *[Signature]*  
UNDRISKRIFT SAMRÆMINGARHÖNNUNAR:

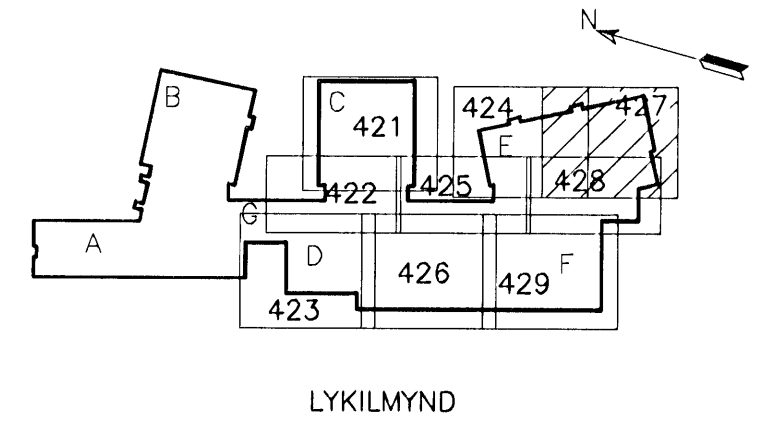

ALMENNAR SKÝRINGAR SJÁ TEIKN. P2-461.  
MKV. 1  
0 1000 2000 3000 4000 5000  
1:50 (1 A1) mm

ÖLL AFNOT OG AFRITUN TEIKNINGAR, AD HLUTA EDA HEILD, ER HÁÐ SKRIFLEGU LEYFI: HÖFUNDA.  
**VGK HÖNNUN**  
GRENSÁSVEGI 1 · 108 REYKJAVÍK · Sími: 422 3000 · Fax: 422 3001  
VEFFANG: www.vgkhonnun.is · NEIFANG: vgkhonnun@vgkhonnun.is

HÉTI VERKS:  
**HRAUNVALLASKÓLI 2. ÁF.**  
**DREKAVELLIR 9, HAFNARFIRÐI**

HÉTI TEIKNINGAR:  
**HITAKERFI:**  
**1. HÆÐ, GRUNNMYND**

MÆLI:	TEIKNAD:	LS	GEMSLUNGUMÉR:	VNR:	3.151.218
HAUNAD:	YFIRFAR:	PB	MKV:	NR. TEIKNINGAR:	1:50
DAGS. UNDRISKRIFTAR:	NAFN OG KT. HÖNNUNAR:	31.12.2009		<b>P2-427</b>	
UNDRISKRIFT SAMRÆMINGARHÖNNUNAR:	LARUS'ARS/ELSSON/	2008625119	ÓTFARA:	R1	