


Samþykkt þann
26 MAR 2009
 Byggingafulltrúinn í Hafnarfirði
 F.h. Hrólfur S. Gunnlaugsson


ÚTGÁFUERILL

NÚMÉR	DAGS	SKRIFINGAR	HANNAÐ
B1	10.10.2006	BYGGINGARTEIKNING	PB
B2	01.03.2007	SNID	PB
R1	30.08.2008	REYNDARTEIKNING	PB


DAGS. UNDRISKRIFTAR: NAFN OG KT. SAMRÆMINGARHÖNDUÐAR:
 UNDRISKRIFT SAMRÆMINGARHÖNDUÐAR:

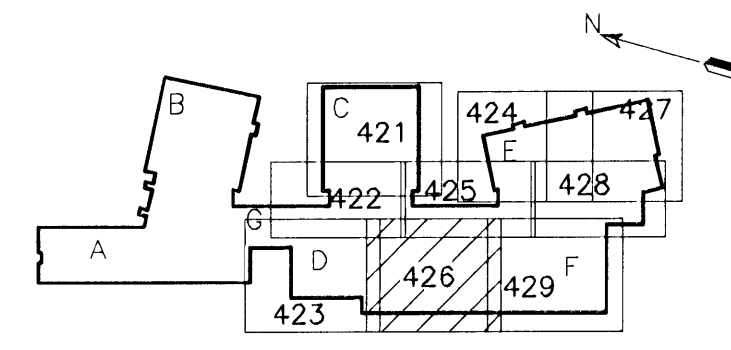

LYKILMYND

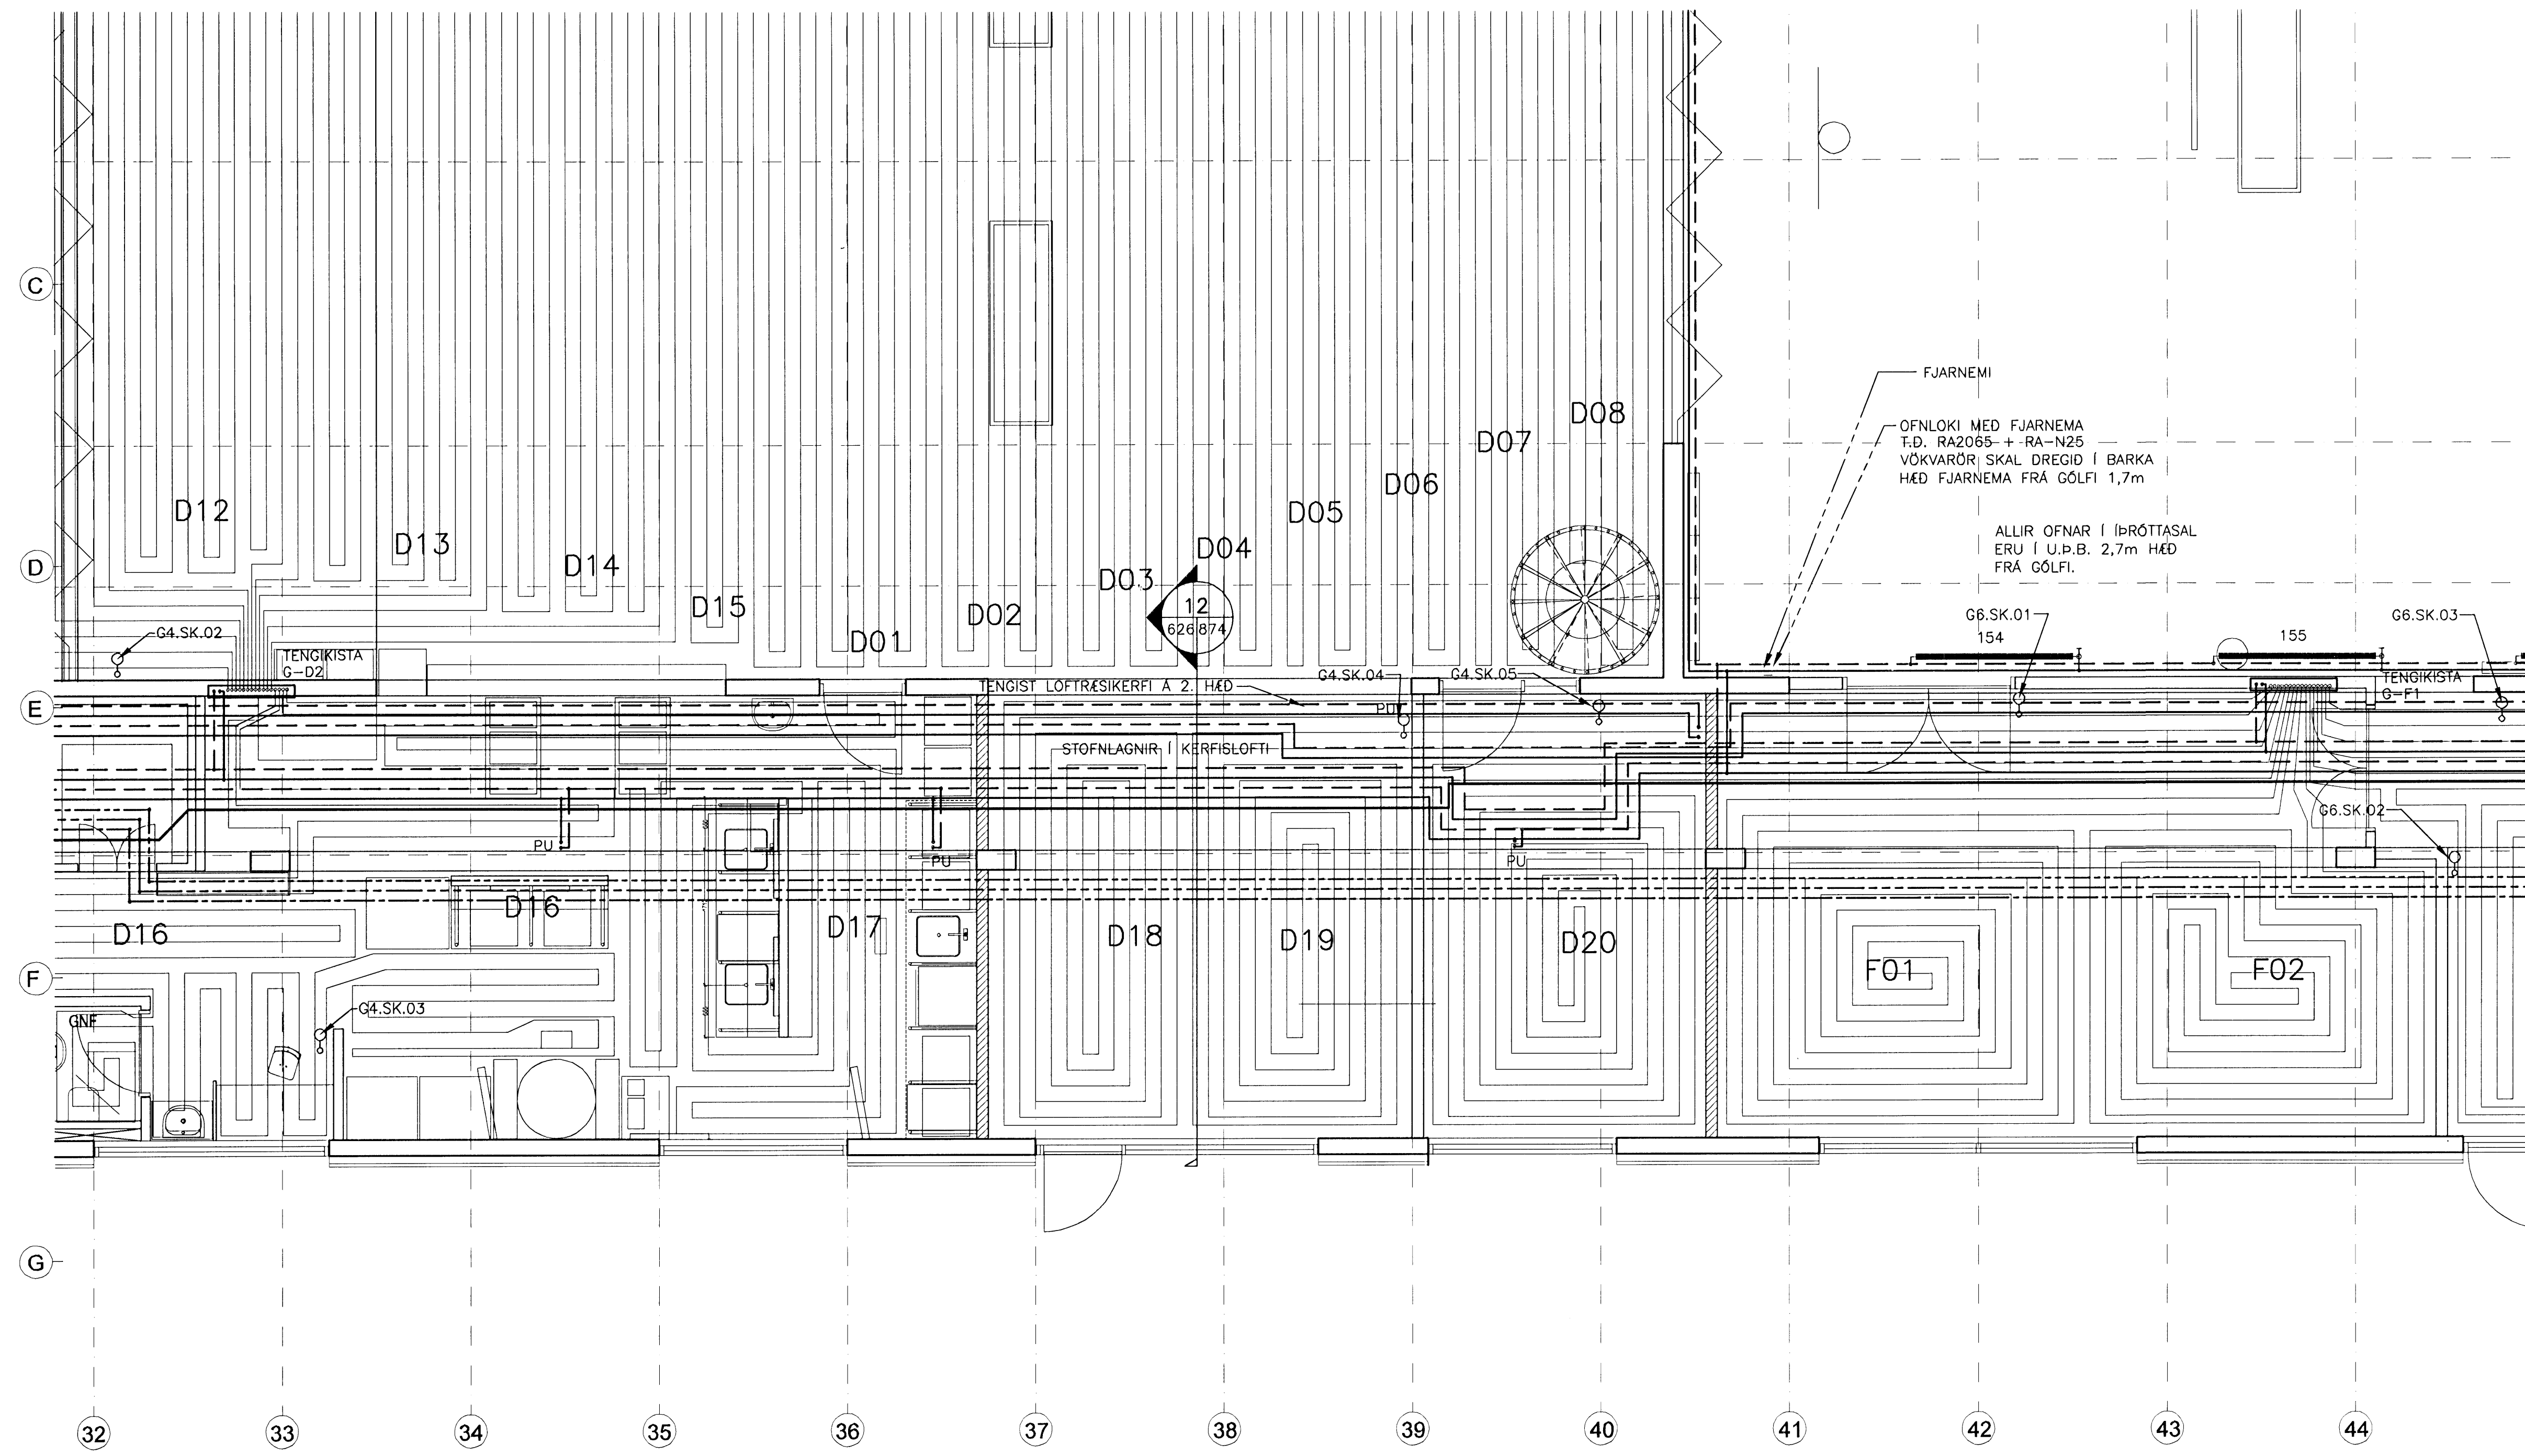

ALMENNAR SKÝRINGAR SJÁ TEIKN. P2-461.

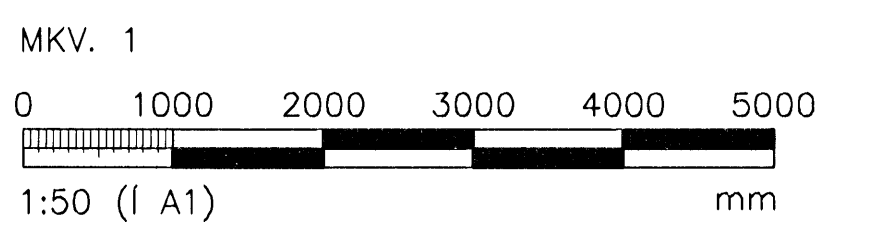

ÖLL AFNOT OG AFRITUN TEIKNINGAR, AD HELTA EDA HEILD, ER HÁÐ SKRIFLEGU LEYFI HÖFUNDA.

VGK HÖNNUN
 GRENSÁSVEGI 1 - 108 REYKJAVÍK - Sími: 422 3000 - FAX: 422 3001
 VEFANG: www.vgkhonnun.is - NETFANG: vgkhonnun@vgkhonnun.is

HEITI VERKS:
HRAUNVALLASKÓLI 2. ÁF.
 DREKAVELLIR 9, HAFNARFIRÐI

HEITI TEIKNINGAR:
HITAKERFI:
 1. HÆÐ, GRUNNMYND

MELT:	TEIKNAD:	GEYMSLUNGVER:	VNR:
	LS		3.151.218
HANNAÐ:	YFIRFAR:	MKV:	NR. TEIKNINGAR:
PB		1:50	
DAGS. UNDRISKRIFTAR:	NAFN OG KT. HÖNDUÐAR:	P2-426	
31.12.2008			
UNDRISKRIFT TEIKNINGAR:	UNDRISKRIFT:	ÚTGÁFA:	
CARUS ARSÆLSSON		R1	

GRUNNMYND
 MKV. 1