
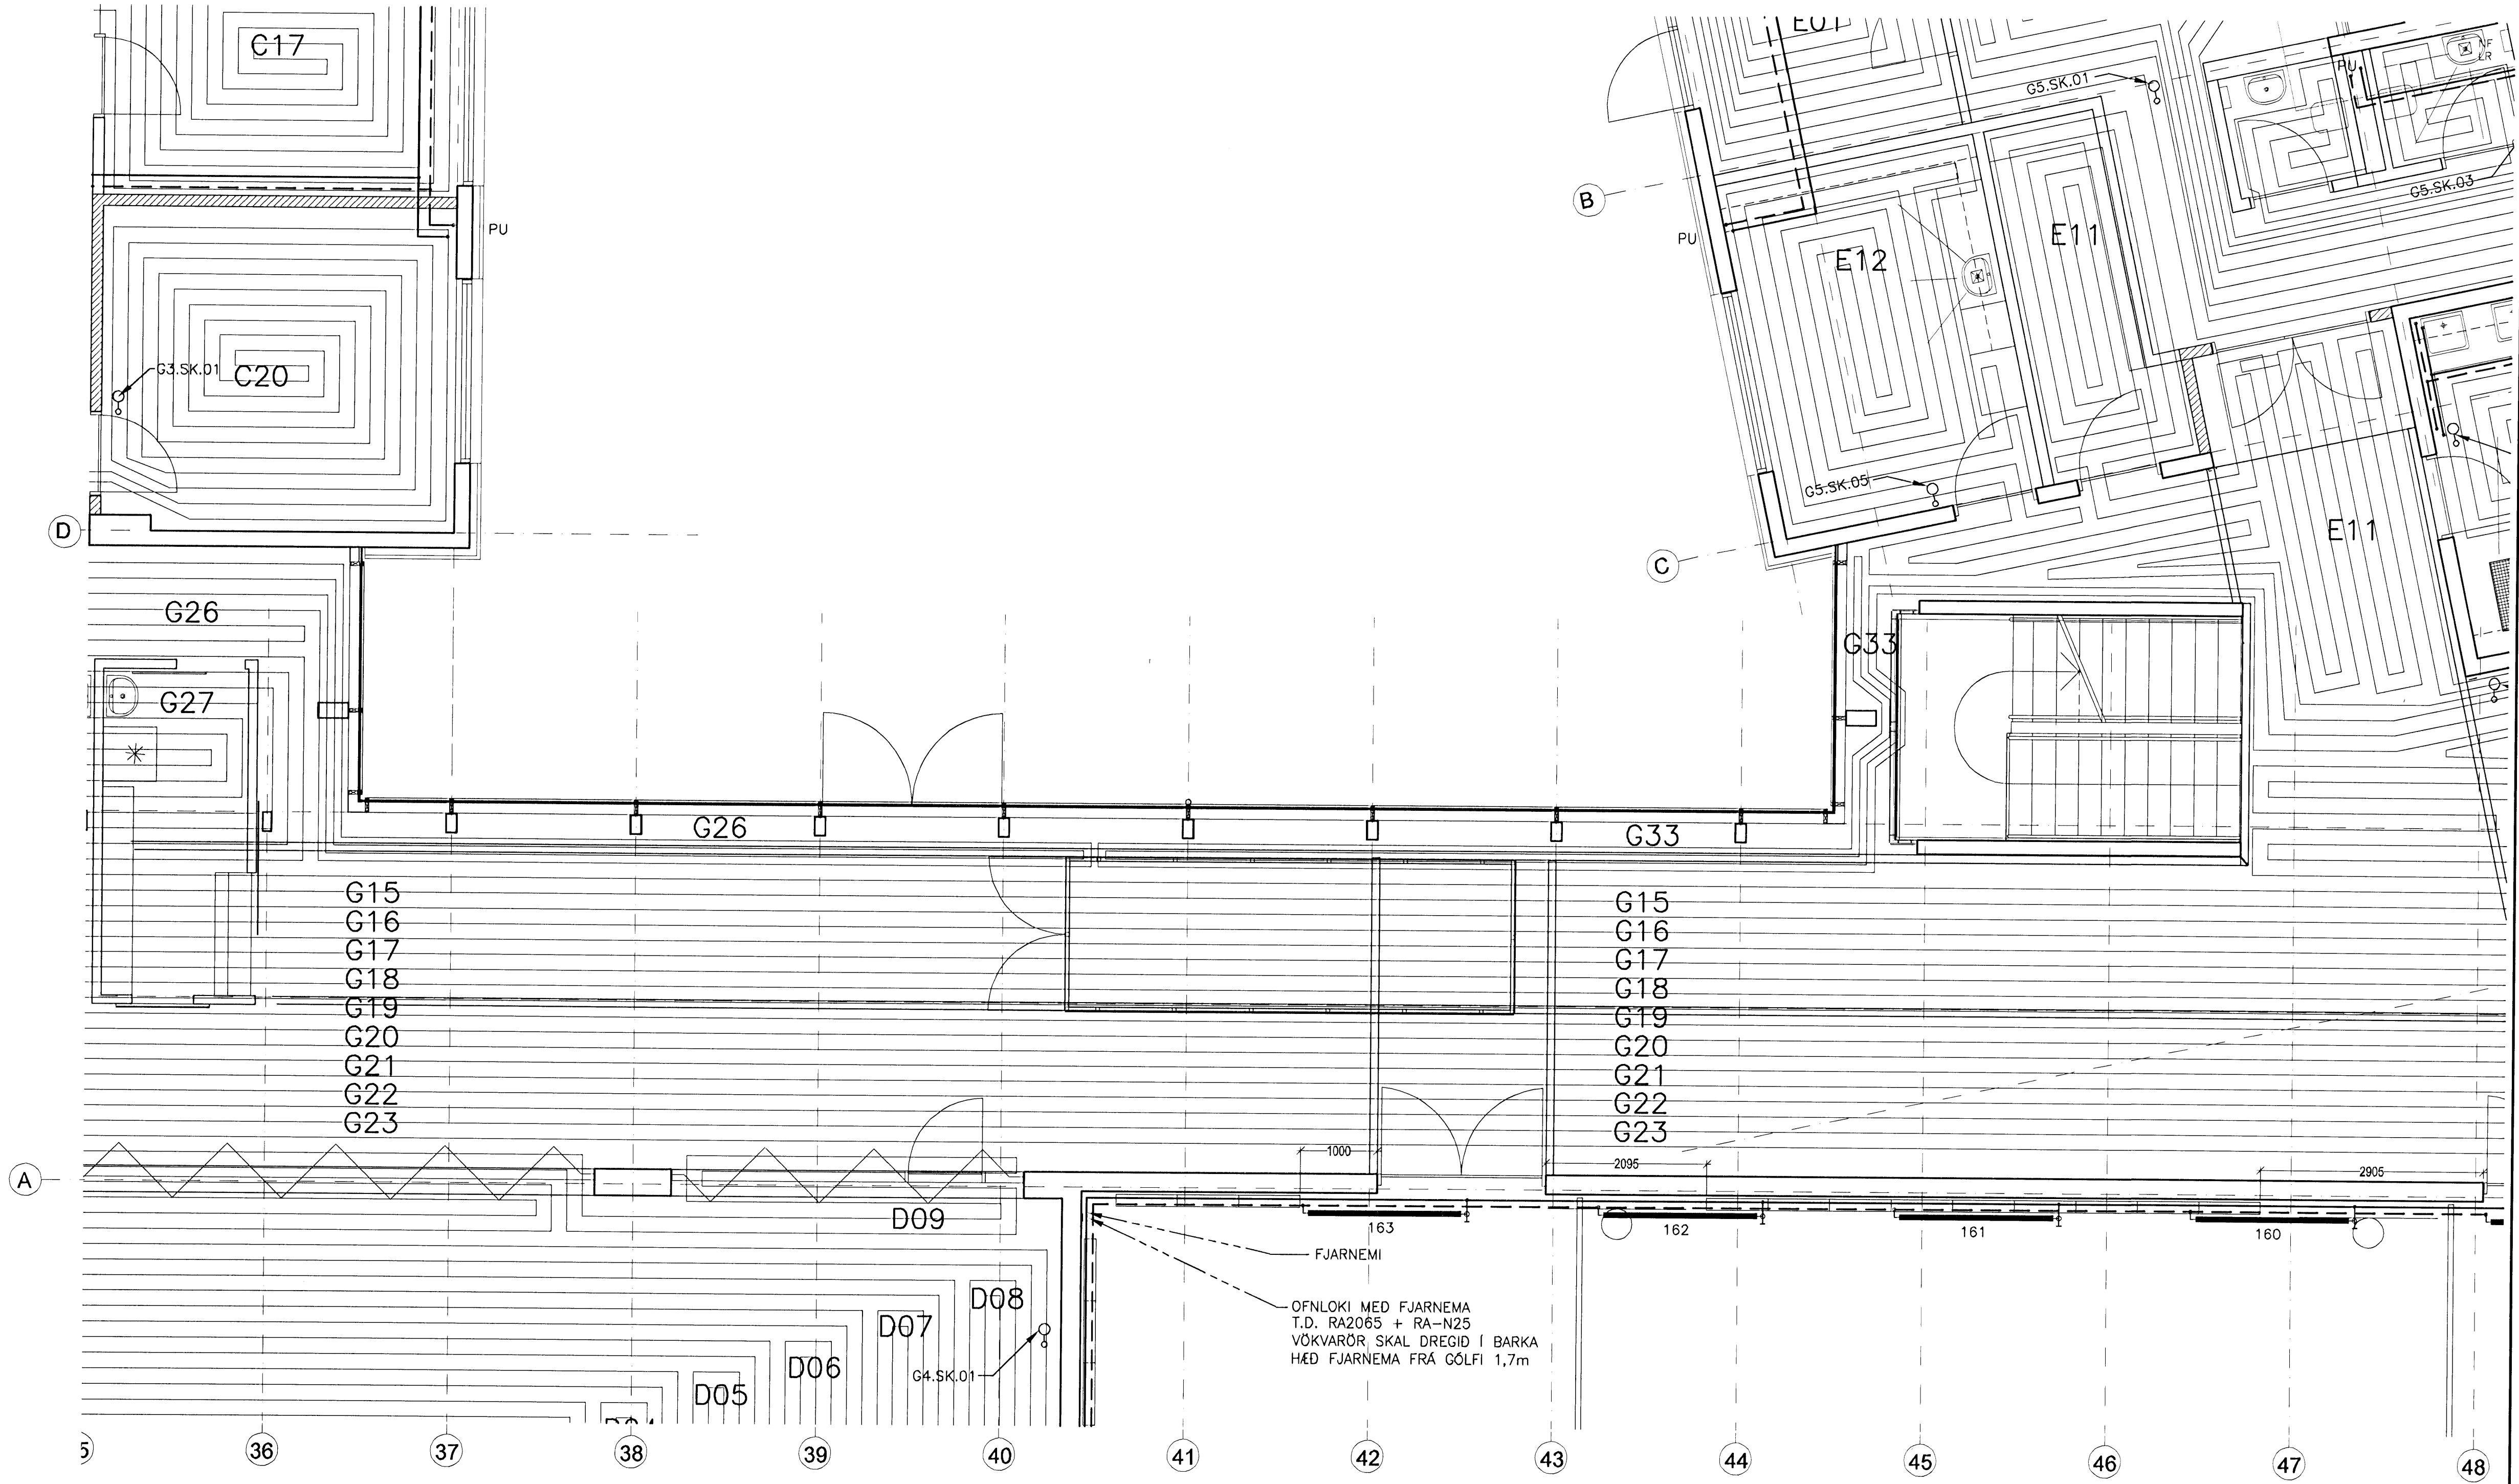


Samþykkt hönn  
 26 MAR 2009  
 Byggingafulltrúinn í Hafnarfirði  
 Fh. Hrólfur S. Gunnlaugsson

ÚTGÁFUERILL			
NÚMÉR:	DAGS:	SKRINGAR:	HANNAÐ:
B1	10.10.2006	BYGGINGARTEIKNING	PB
R1	30.08.2008	REYNDARTEIKNING	PB

DAGS. UNDRISKRIFTAR: NAFN OG KT. SAMYKKTINGAÐGARÐS  
 UNDRISKRIFT SAMRÆMINGARHÖNNUNDA: *[Signature]*

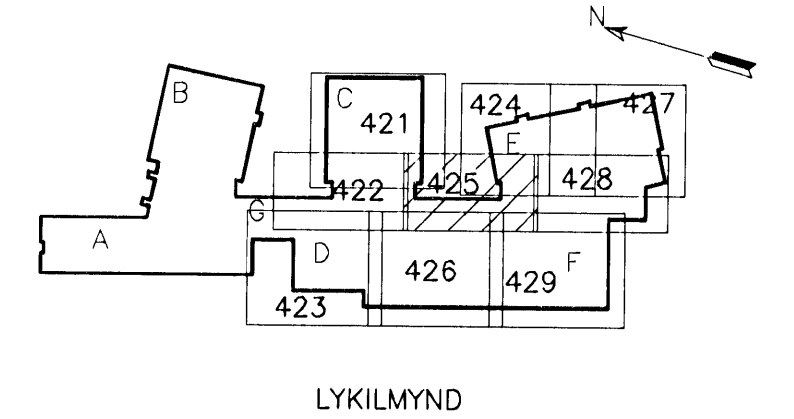

ALMENNAR SKÝRINGAR SJÁ TEIKN. P2-461.  
 MKV. 1  
 0 1000 2000 3000 4000 5000  
 1:50 (í A1) mm

ÖLL AFNOT OG AFRITUN TEIKNINGAR, AD HEUTA EÐA HELD, ER HÁÐ SKRIFLEGGU LEYFI HÖFUNDA.  
**VGK HÖNNUN**  
 GRENSÁSVEGI 1 · 108 REYKJAVÍK · SÍMI: 422 3000 · FAX: 422 3001  
 VEFANG: www.vgkhonnun.is · NETFANG: vgkhonnun@vgkhonnun.is

HEITI VERKS:  
**HRAUNVALLASKÓLI 2. ÁF.**  
 DREKAVELLIR 9, HAFNARFIRÐI

HEITI TEIKNINGAR:  
**HITAKERFI:**  
 1. HÆÐ, GRUNNMYND

MÁL:	TEIKNAD:	GEYMSLUNUMER:	VNR:
HANNAÐ:	YFIRFARÐ:	MKV:	NR. TEIKNINGAR:
DAGS. UNDRISKRIFTAR:	NAFN OG KT. HÖNNUNDA:	<b>P2-425</b>	
UNDRISKRIFT HÖNNUNDA:	ÚTGÁFA:	R1	

GRUNNMYND  
 MKV. 1