


Samþykkt þann
26 MAR 2009
 Byggingafulltrúinn í Hafnarfirði
 E.h. Hrólfur S. Gunnlaugsson


ÓTGÁFUFERILL

NÓMER:	DAGS:	SKRINGAR:	HANNAÐ:
B1	10.10.2006	BYGGINGARTEIKNING	PB
B2	10.01.2007	LAGNIR FÆRÐAR	PB
B3	20.09.2007	RÝMUM BREYTT	PB
R1	30.08.2008	REYNDARTEINING	PB

DAGS. UNDIRSKRIFTAR: NAFN OG KT. SAMRÆMINGARHÖNNUNAR: *[Signature]*
 UNDIRSKRIFT SAMRÆMINGARHÖNNUNAR: *[Signature]*

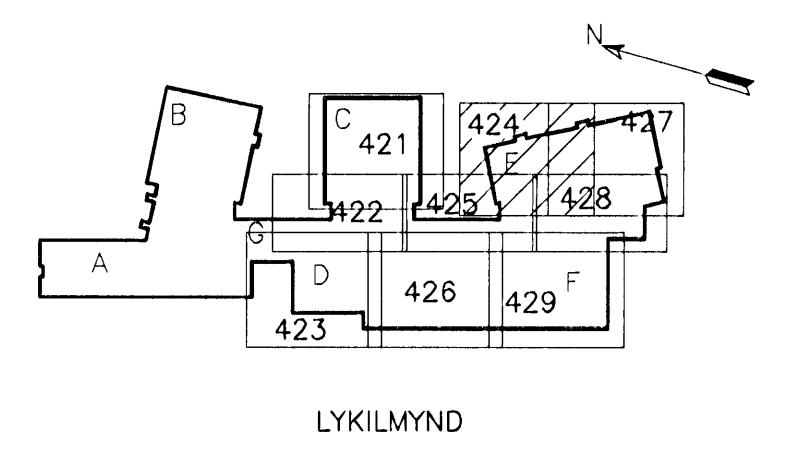

ALMENNAR SKÝRINGAR SJÁ TEIKN. P2-461.

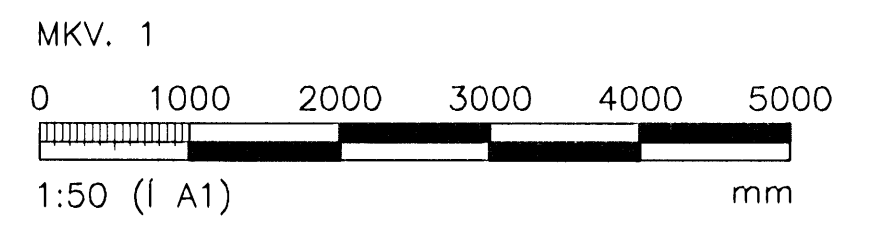

ÖLL AÐNOT OG AFRITUN TEIKNINGAR, AÐ HLUÐA EÐA HEILD, ER HÁÐ SKRIFLEGU LEYFI HÖFUNDA.

VGK HÖNNUN
 GRENSÁSVÆGI 1 - 108 REYKJALÚK - SIMIL 422 3000 - FAX: 422 3001
 VEFANG: www.vgkhonnun.is - NETFANG: vgkhonnun@vgkhonnun.is

HEITI VERKS:
HRAUNVALLASKÓLI 2. ÁF.
DREKAPELLIR 9, HAFNARFIRÐI

HEITI TEIKNINGAR:
HITAKERFI:
1. HÆÐ, GRUNNMYND

SKILT:	TEIKNAD:	DEYMSLUNGUR:	VNR:
	LS		3.151.218
HANNAÐ:	YFIRFARÐ:	MKV:	NR. TEIKNINGAR:
PB		1:50	
DAGS. UNDIRSKRIFTAR:	NAFN OG KT. HÖNNUNAR:	P2-424	
31.12.2008			
UNDIRSKRIFT HÖNNUNAR:	ÓTGÁFA:		
LÁRUS ÁRSÆLSSON	R1		

GRUNNMYND
 MKV. 1