


UNDIR BRU
(YFIR 2. HÆÐ)

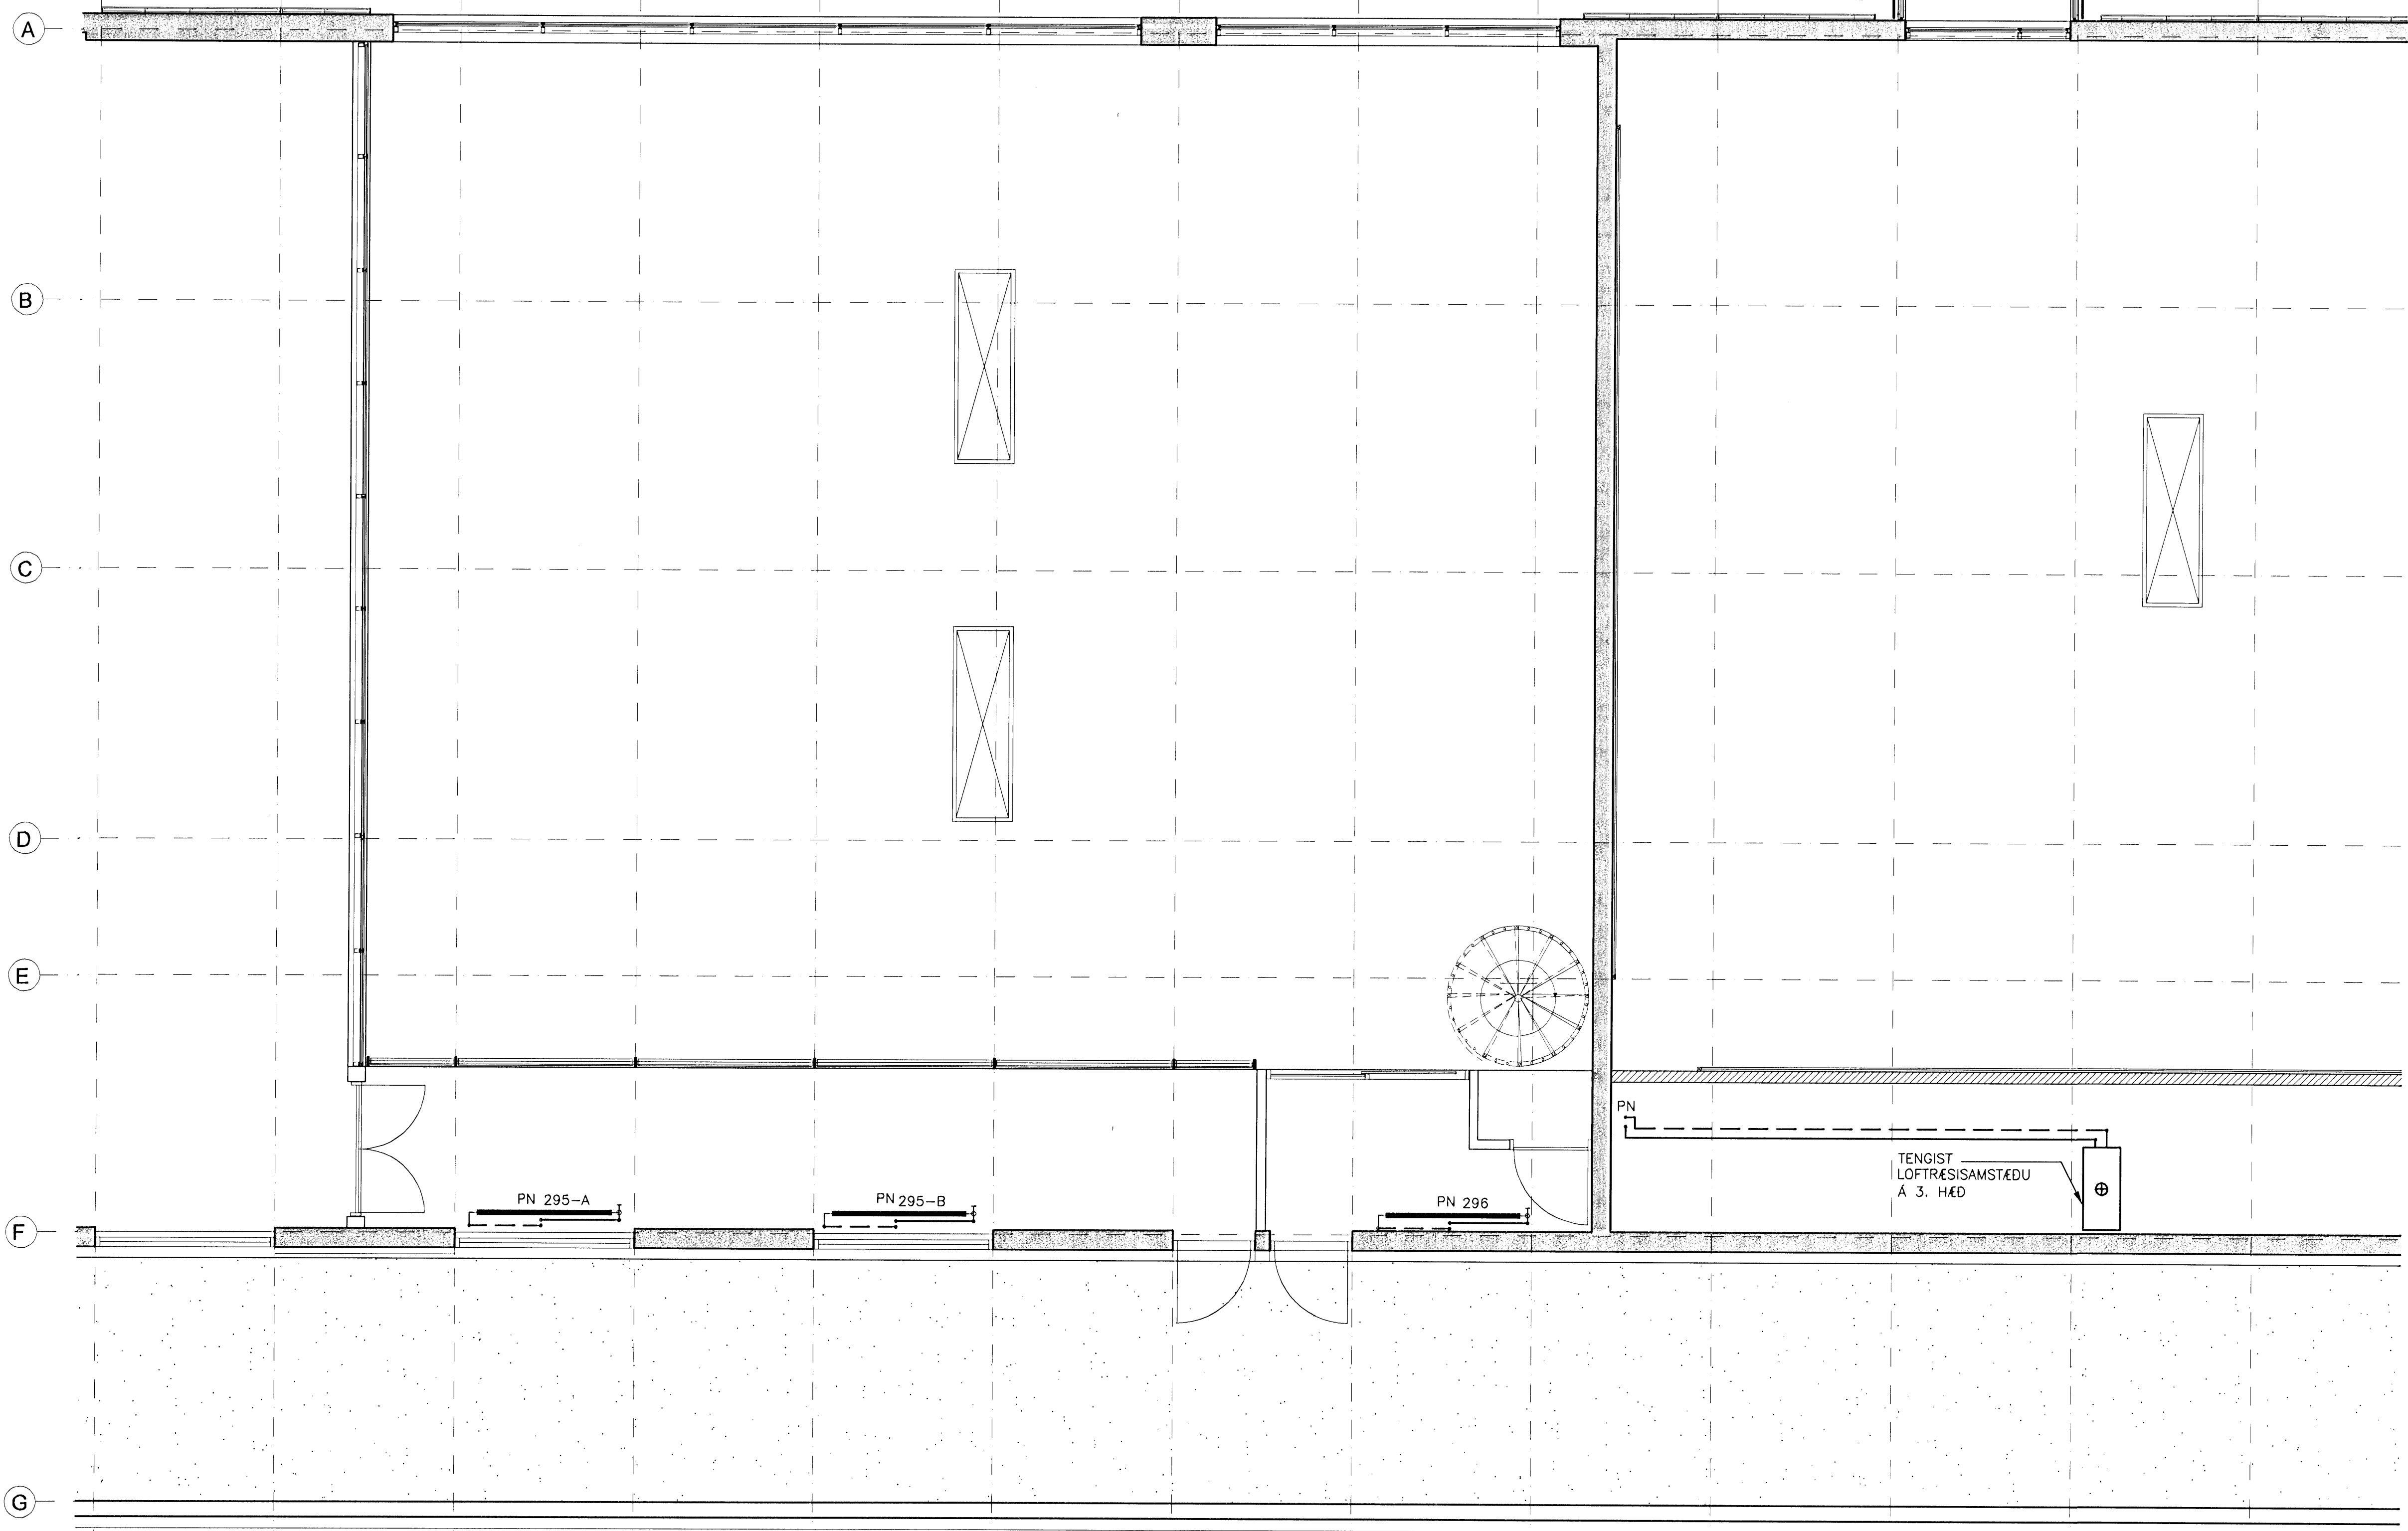

GRUNNMYND
MKV. 1

Samþykkt þann


26 MAR 2009

Byggingafráttáttinn í Hafnarfirði
Eh. Hrólfur S. Gunnlaugsson

ÓTGÁFUFRILL

NR:	DAGS:	SKÝRINGAR:	HANNAÐ:
B1	10.10.2006	BYGGINGARTEIKNING	PB
B2	10.01.2007	STOKK BÉTT INN	PB
R1	30.08.2008	REYNDARTEIKNING	PB


DAGS. UNDRISKRIFAR: NAFN OG KT. SAMRÆMINGARHÖNNUNÐAR:
UNDRISKRIF SAMRÆMINGARHÖNNUNÐAR:

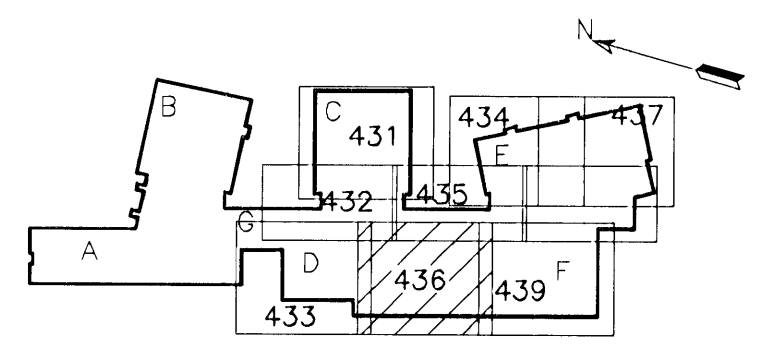

LYKILMYND

ALMENNAR SKÝRINGAR SJÁ TEIKN. P2-461.

MKV. 1

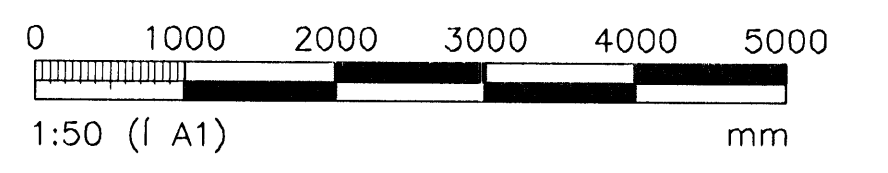

ÖLL AFNOT OG AFRITUN TEIKNINGAR, AD HEUTA EDA HEILD, ER HÁÐ SKRIFLEGD LEYFI HÖFUNDA

VGK HÖNNUN
GRENSÁSVEGI 1 · 108 REYKJAVÍK · Sími: 422 3000 · Fax: 422 3001
VEFFANG: www.vgkhonnun.is · NETFANG: vgkhonnun@vgkhonnun.is

HRAUNVALLASKÓLI 2. ÁF.
DREKAVELLIR 9, HAFNARFIRÐI

HITI TEIKNINGAR:
HITAKERFI:
2. HÆÐ, GRUNNMYND

MÆLT:	TEIKNAD:	GEYMSLUNUMER:	VNR:
HANNAÐ:	YFIRFARÐ:	MKV:	NR. TEIKNINGAR:
DAGS. UNDRISKRIFAR:	NAFN OG KT. HÖNNUNÐAR:		
UNDRISKRIF HÖNNUNÐAR:			

31.12.2009
LÁRUS ÁRGEIÐSSON 2008625119

P2-436

ÓTGÁFA: R1