


GRUNNMYND
MKV. 1

Samþykkt
26 MAR 2009
Byggingafulltrúinn [Höfundur]
Fh. Hrólfur S. Gunnlaugsson

ÓTGÁFUFRILL

NÚMÉR	DAGS	SKYRINGAR	HANNAÐ
B1	10.10.2006	BYGGINGARTEIKNING	PB
R1	30.08.2008	REYNDARTEIKNING	PB


DAGS. UNDIRSKRIFTAR: NAFN OG KT. SAMRÆMINGARHÖNNUNAR:
UNDIRSKRIFT SAMRÆMINGARHÖNNUNAR:

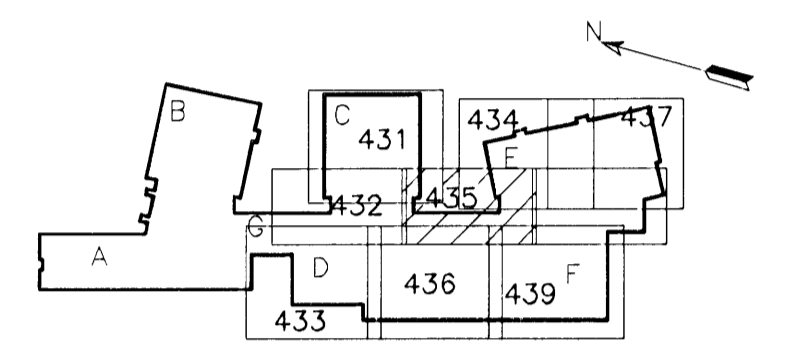

LYKILMYND

ALMENNAR SKÝRINGAR SJÁ TEIKN. P2-461.

MKV. 1

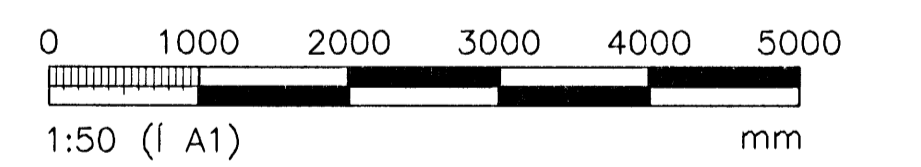

ÖLL AFNOT OG AFRITUN TEIKNINGAR, AD HLUTA EDA HEILD, ER HÁÐ SKRIFLEGU LEYFI HÖFUNDA.

VGK HÖNNUN

GRENSÁSVEGI 1 · 108 REYKJAVÍK · Sími: 422 3000 · Fax: 422 3001
VEFANG: www.vgkhonnun.is · NETFANG: vgkhonnun@vgkhonnun.is

HEITI VERKS:

HRAUNVALLASKÓLI 2. ÁF.
DREKAVELLIR 9, HAFNARFIRÐI

HEITI TEIKNINGAR:

HITAKERFI:
2. HÆÐ, GRUNNMYND

MÆLT:	TEIKNAR:	GEYMSLUNGUMER:	VNR:
	LS		3.151.218
HANNAÐ:	YFIRFARÐ:	MKV:	NR. TEIKNINGAR:
PB		1.50	
DAGS. UNDIRSKRIFTAR:	NAFN OG KT. HÖNNUNAR:	P2-435	
31.12.2008			
UNDIRSKRIFT HÖNNUNAR:	LÁRUS ÁRS/ELSSON	2008625119	ÓTGÁFA
			R1