


ÚTGÁFUFRILL

NÚMÉR:	DAGS:	SKRÍNGAR:	HAÐNAÐ:
B1	10.10.2006	BYGGINGARTEIKNING	PB
R1	30.08.2008	REYNDARTEIKNING	PB

DAGS, UNDRISKRIFTAR: NAFN OG KT. SAMRÆMINGARHÖNNUNDA:
 UNDRISKRIFT SAMRÆMINGARHÖNNUNDA:

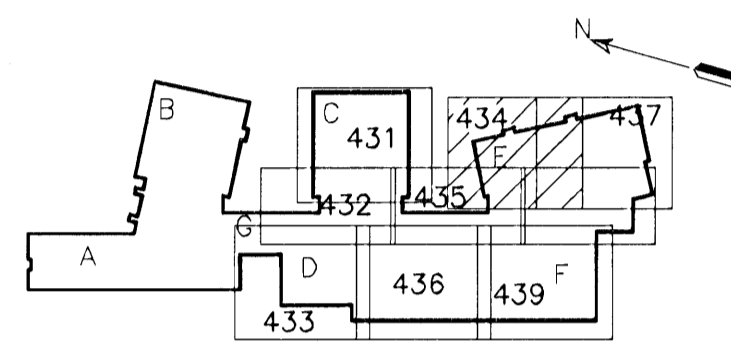


LYKILMYND

ATHUGID:
 LAGNIR AD
 ERU SÝNDAR
 P1-441 ÞÓ AD ÞÆR SÉU Í
 KERFISLOFT

ATHUGID:
 LAGNIR AD OFNUM 3. HÆÐAR
 ERU SÝNDAR Á TEIKNINGU
 P1-441 ÞÓ AD ÞÆR SÉU Í
 KERFISLOFTI 2. HÆÐAR.

ATHUGID:
 LAGNIR AD OFNUM 3. HÆÐAR
 ERU SÝNDAR Á TEIKNINGU
 P1-441 ÞÓ AD ÞÆR SÉU Í
 KERFISLOFTI 2. HÆÐAR.

ALMENNAR SKÝRINGAR SJÁ TEIKN. P2-461.

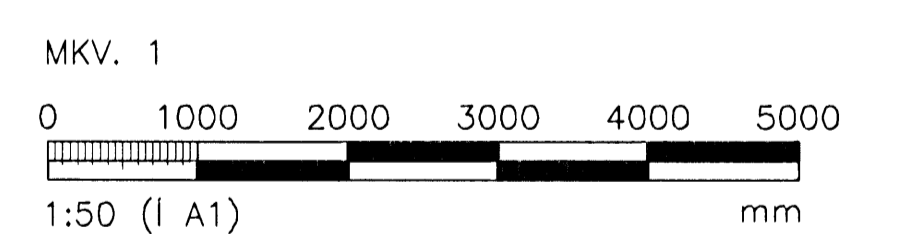

ÖLL AFNOT OG AFRITUN TEIKNINGAR, AD HLUTA EDA HEILD, ER HÁÐ SKRIFLEGU LEYFI HÖFUNDA.

VGK HÖNNUN
 GREINSÁSGVEI 1 - 108 REYKJAVÍK - Sími: 422 3000 - Faxi: 422 3001
 VÉFFANG: www.vgkhönnun.is - NETFANG: vgkhönnun@vgkhönnun.is

HEITI VERKS:
HRAUNVALLASKÓLI 2. AF.
 DREKAVELLIR 9, HAFNARFIRÐI

HEITI TEIKNINGAR:
HITAKERFI:
 2. HÆÐ, GRUNNMYND

MÆLT:	TEIKNAD:	GETUSLUNUMER:	VNR:
	LS		3.151.218
HAÐNAÐ:	YFIRFARID:	MKV:	NR. TEIKNINGAR:
PB		1:50	P2-434
DAGS, UNDRISKRIFTAR:	NAFN OG KT. HÖNNUNDA:	ÚTGÁFA:	
31.12.2008	LÁRUS ÁRSÆLSSON	R1	

GRUNNMYND
 MKV. 1