


GRUNNMYND  
MKV. 1

Samþykkt þann  
**26 MAR 2009**  
Byggingafultrúinn í Hafnarfirði  
F.h. Hrólfur S. Gunnlaugsson

ÚTGÁFUFRILL			
NR.	DAGS.	SKRINGAR.	HANNAÐ.
B1	10.10.2006	BYGGINGARTEIKNING	PB
B2	01.03.2007	SNID	PB
R1	30.08.2008	REYNDARTEIKNING	PB

DAGS. UNDIRSKRIFTAR: NAFN OG KT. SAMRÆMINGARHÖNNUÐAR: *[Signature]*  
UNDIRSKRIFT SAMRÆMINGARHÖNNUÐAR:

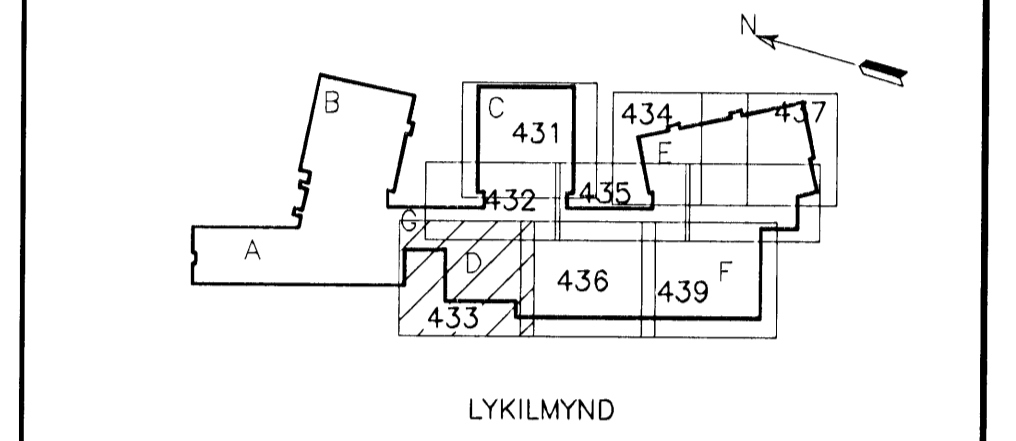

ALMENNAR SKÝRINGAR SJÁ TEIKN. P2-461.  
MKV. 1  
0 1000 2000 3000 4000 5000  
1:50 (í A1) mm  
ÖLL AFNOT OG AFRTUN TEIKNINGAR, AD HLUTA EDA HEILD, ER HÁÐ SKRIFLEGV LEYFI HÖFUNDA.

**VGK HÖNNUN**  
GRENSÁSVEGI 1 · 108 REYKJAVÍK · Sími: 422 3000 · Fax: 422 3001  
VEFFANG: www.vgkhonnun.is · NEIFANG: vgkhonnun@vgkhonnun.is

HEITI VERKS:  
**HRAUNVALLASKÓLI 2. ÁF.**  
**DREKAVELLIR 9, HAFNARFIRÐI**

HEITI TEIKNINGAR:  
**HITAKERFI:**  
**2. HÆÐ, GRUNNMYND**

MÁLT:	TEIKNAD:	GEYMSLUNUMER:	VNR:
HANNAÐ:	YFIRFARÐ:	MKV:	NR. TEIKNINGAR:
DAGS. UNDIRSKRIFTAR:	NAFN OG KT. HÖNNUÐAR:		
UNDIRSKRIFT HÖNNUÐAR:	ÚTGÁFA:		

31.12.2009  
LÁRUS ÁRSÆLSSON 2008625119  
R1