


GRUNNMYND  
MKV. 1

Samþykkt þann  
26 MAR 2009  
Byggingafultrúinn í Hafnarfirði  
F.h. Hrólfur S. Gunnlaugsson


ÚTGÁFUFRILL			
NÚMÉR:	DAGS:	SKRIFINGAR:	HANNAÐ:
B1	10.10.2006	BYGGINGARTEIKNING	PB
R1	30.08.2008	REYNDARTEIKNING	PB

DAGS. UNDIRSKRIFTAR: NAFN OG KT. SAMREYNDINGARHÖNNUÐAR:  
UNDIRSKRIFT SAMREYNDINGARHÖNNUÐAR:

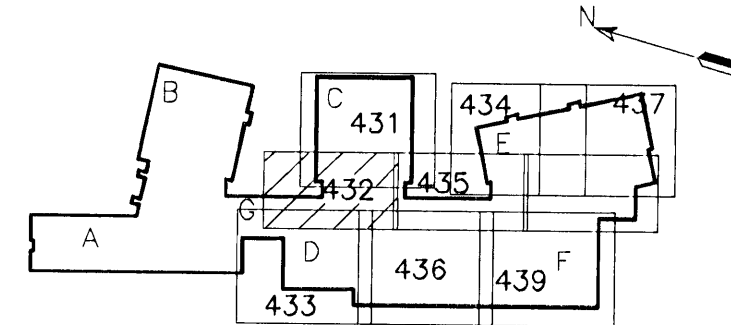

LYKILMYND

ALMENNAR SKÝRINGAR SJÁ TEIKN. P2-461.

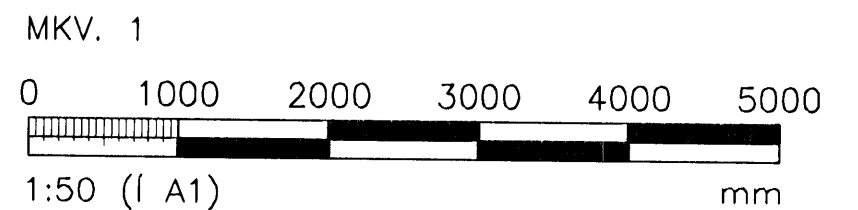

ÖLL AFNOT OG AFRITUN TEIKNINGAR, AD HEUTA EDA HEILD, ER HÁÐ SKRIFLEGA LEYFI HÖFUNDA.



HRAUNVALLASKÓLI 2. AF.  
DREKAVELLIR 9, HAFNARFIRÐI

HETI TEIKNINGAR:  
HITAKERFI;  
2. HÆÐ, GRUNNMYND

MÆLT:	TEIKNAD:	LS	DEYMSLUNUMER:	VNR:
HANNAÐ:	YFIRFARÐ:	MKV:	1:50	NR. TEIKNINGAR:
DAGS. UNDIRSKRIFTAR:	NAFN OG KT. HÖNNUNAR:			<b>P2-432</b>
UNDIRSKRIFT HÖNNUNAR:	LÁRUS ÁRS/ELSSON	2008625119	ÚTGÁFA:	R1