


ATHUGID:
LAGNIR AD OFNUM 3. HEDAR
ERU SYNDAR Á TEIKNINGU
P1-441 ÞÓ AD ÞÆR SÉU Í
KERFISLOFTI 2. HEDAR.

ATHUGID:
LAGNIR AD OFNUM 3. HEDAR
ERU SYNDAR Á TEIKNINGU
P1-441 ÞÓ AD ÞÆR SÉU Í
KERFISLOFTI 2. HEDAR.

Samþykkt þann
26 MAR 2009
Byggingafulltrúinn í Hafnarfirði
F.h. Hrólfur S. Gunnlaugsson

ÓTGÁFUFRILL			
NR.:	DAGS:	SKÝRINGAR:	HANNAÐ:
B1	10.10.2006	BYGGINGARTEIKNING	PB
B2	01.03.2007	SNID	PB
R1	30.08.2008	REYNDARTEIKNING	PB
DAGS. UNDRISKRIFTAR:		NAFN OG KT. SAMRÆMINGARHÖNNUNAR:	
UNDRISKRIFT SAMRÆMINGARHÖNNUNAR:			

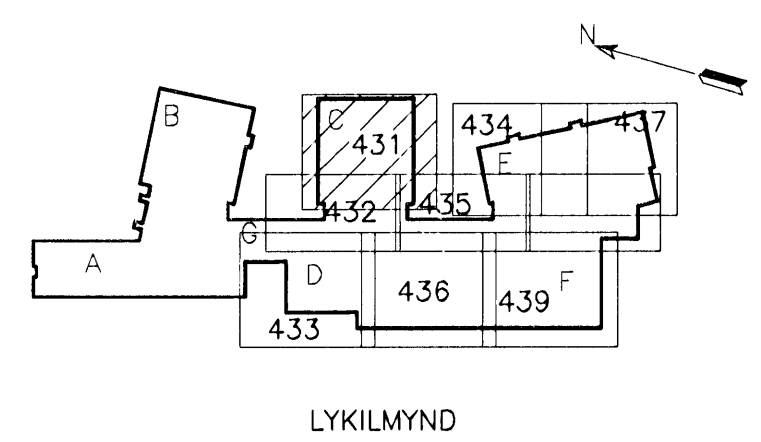

ALMENNAR SKÝRINGAR SJÁ TEIKN. P2-461.
MKV. 1
0 1000 2000 3000 4000 5000
1:50 (I A1) mm

VGK HÖNNUN
GRENSÁSVEGI 1 - 108 REYKJAVÍK - Sími: 422 3000 - Fax: 422 3001
VEFFANG: www.vgkhonnun.is - NETFANG: vgkhonnun@vgkhonnun.is

HEITI VERKS:
HRAUNVALLASKÓLI 2. ÁF.
DREKAVELLIR 9, HAFNARFIRÐI

HEITI TEIKNINGAR:
HITAKERFI:
2. HÆÐ, GRUNNMYND

MÆLI:	TEIKNAD:	GEYMSLUNGIVER:	VNR:
HANNAÐ:	YFIRFARÐ:	MKV:	NR. TEIKNINGAR:
DAGS. UNDRISKRIFTAR:	NAFN OG KT. HÖNNUNAR:		P2-431
UNDRISKRIFT HÖNNUNAR:	ÓTGÁFA:		R1

GRUNNMYND
MKV. 1

LÁRUS ÁRÞÆLSSON 0008625119