


Samþykkt þann
26 MAR 2009
 Byggingafulltrúinn í Hafnarfirði
 E.h. Hrólfur S. Gunnlaugsson

ÓTGÁFUFRILL

NÚMÉR	DAGS	SKRIFINGAR	HANNAÐ
B1	10.10.2006	BYGGINGARTEIKNING	PB
R1	30.08.2008	REYNDARTEIKNING	PB

DAGS. UNDIRSKRIFTAR: NAFN OG KT. SAMRÆMINGARHÖNNUNÐAR:
 UNDIRSKRIFT SAMRÆMINGARHÖNNUNÐAR:

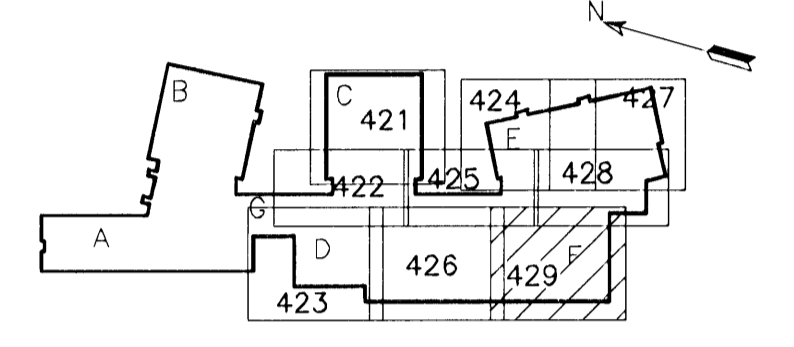

LYKILMYND

ALMENNAR SKÝRINGAR SJÁ TEIKN. P2-461.
 MKV. 1
 0 1000 2000 3000 4000 5000
 1:50 (I A1) mm

ÖLL AÐNOT OG AFRITUN TEIKNINGAR, AD HLUTA EDA HEILD, ER HÁÐ SKRIFLEGGU LEYFI HÖFUNDA.

VGK HÖNNUN
 GRENSÁSVEGI 1 · 108 REYKJAVÍK · SMÍL: 422 3000 · FAX: 422 3001
 VEFBANG: www.vgkhonnun.is · NETFANG: vgkhonnun@vgkhonnun.is

HERI VERKS:
HRAUNVALLASKÓLI 2. ÁF.
 DREKAPELLIR 9, HAFNARFIRÐI

HERI TEIKNINGAR:
HITAKERFI:
 1. HÆÐ, GRUNNMYND

MELT:	TEIKNAD:	GEYMSLUNUMER:	VNR:
HANNAÐ:	YFIRFARID:	MKV:	3.151.218
DAGS. UNDIRSKRIFTAR:	NAFN OG KT. HÖNNUNAR:		NR. TEIKNINGAR:
31.12.2008			P2-429
UNDIRSKRIFT HÖNNUNAR:		ÓTGÁFA:	R1
LÁRUS ÁRÞ/ELSSON	2008625119		

GRUNNMYND
 MKV. 1