


GRUNNMYND
MKV. 1

Samþykkt þann
26 MAR 2009
Byggingafultrúinn í Hafnarfirði
F.h. Hrölfur S. Gunnlaugsson

ÓTGÁFUFERILL			
NÚMÉR	DAGS	SKRÁNDAR	HANNAÐ
B1	10.10.2008	BYGGINGARTEIKNING	PB
R1	30.08.2008	REYNDARTEIKNING	PB

DAGS. UNDRISKRIFAR: NAFN OG KT. SAMRÆMINGARHÖNNUN
UNDRISKRIF SAMRÆMINGARHÖNNUN

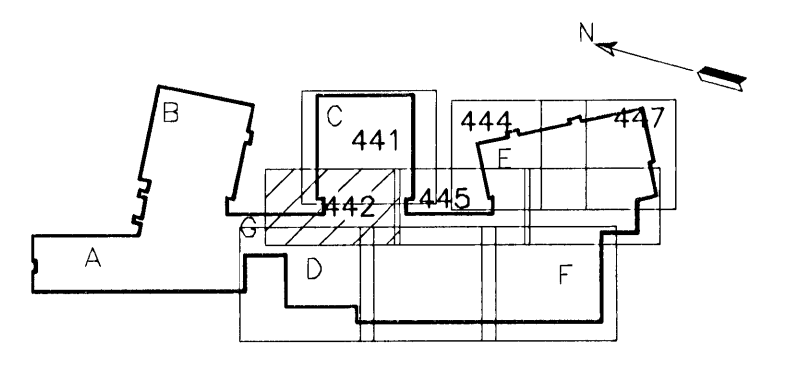

LYKILMYND

ALMENNAR SKÝRINGAR SJÁ TEIKN. P2-461
MKV. 1
0 1000 2000 3000 4000 5000
1:50 (I A1) mm

ÖLL AFNOT OG AFSTUN TEKningar, AD HLUTA EDA HEILD, ER HAD SKRIFLEGU LEYFI HÖFNUNDA.

VGK HÖNNUN
GRENSÁSVEGI 1 · 108 REYKJAVÍK · SíMi: 422 3000 · FAX: 422 3001
VEFFANG: www.vgkhonnun.is · NETFANG: vgkhonnun@vgkhonnun.is

HEITI VERKS
**HRAUNVALLASKÓLI 2. ÁF.
DREKAVELLIR 9, HAFNARFIRÐI**

HEITI TEKningar:
**HITAKERFI:
3. HÆÐ, GRUNNMYND**

MÆLI:	TEKNAÐ:	GEYMSLUNGER:	VNR:
HANNAÐ:	YFIRFARÐ:	MKV:	NR. TEKningar:
DAGS. UNDRISKRIFAR:	NAFN OG KT. HÖNNUNAR:		P2-442
UNDRISKRIF HÖNNUNAR:			ÓTGÁFA:
LÁRUS ÁRS/ELSSO			R1