


GRUNNMYND
MKV. 1

Samþykkt þann
26 MAR 2009
Byggingafráttirinn (Hafnarfirði)
F.h. Hröflur S. Gunnlaugsson


ÚTGÁFUERILL			
NÚMÉR	DAGS	SKYRINGAR	HANNAÐ
B1	10.10.2006	BYGGINGARTEIKNING	PB
B2	01.03.2007	SNID	PB
R1	30.08.2008	REYNDARTEIKNING	PB

DAGS. UNDIRSKRIFTAR: NAFN OG KT. SAMRÆMINGARÖNNUDAR:
UNDIRSKRIFT SAMRÆMINGARÖNNUDAR:

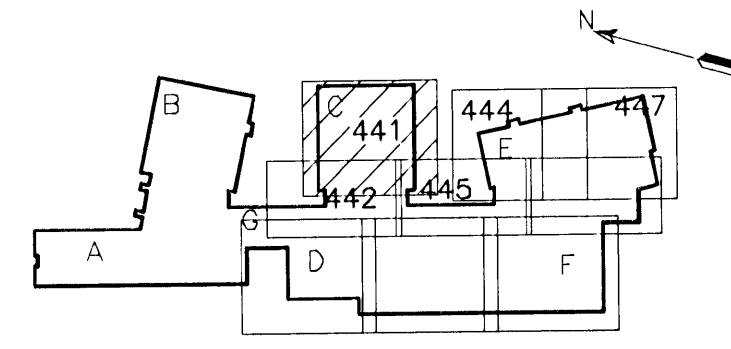

LYKILMYND

ALMENNAR SKÝRINGAR SJÁ TEIKN. P2-461

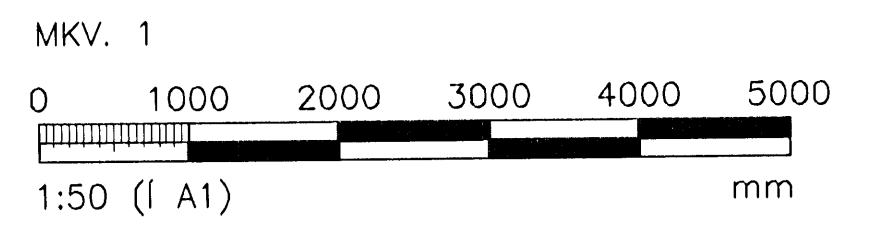

ÖLL AFNOT OG AFRITUN TEIKNINGAR, AD HLUTA EÐA HEILD, ER HÁÐ SKRIFLEGU LEYFI HÖFUNDA.

VGK HÖNNUN
GRENNSÁSVEGI 1 · 108 REYKJAVÍK · Sími: 422 3000 · Fax: 422 3001
VEFFANG: www.vgkhamnun.is · Netfang: vgkhamnun@vgkhamnun.is

HEITI VERKS
**HRAUNVALLASKÓLI 2. AF.
DREKAVELLIR 9, HAFNARFIRÐI**

HEITI TEIKNINGAR:
**HITAKERFI;
3. HÆÐ, GRUNNMYND**

MILT:	TEIKNAR:	LS	GEYMSLUNUMER:	HWL:
HANNAÐ:	YRIFARÐ:	MKV:	1:50	NR. TEIKNINGAR:
DAGS. UNDIRSKRIFTAR:	NAFN OG KT. HÖNNUDAR:			P2-441
UNDIRSKRIFT HÖNNUDAR:	ÚTGÁFA:			R1

