


Samþykkt þann
26 MAR 2009
 Byggingafulltrúinn í Hafnarfirði
 E.h. Hrölfur S. Gunnlaugsson

ÓTGÁFUERILL			
NÚMÉR	DAGS	SKRÍNINGAR	HANNAÐ
B1	10.10.2006	BYGGINGARTEIKNING	PB
R1	30.08.2008	REYNDARTEIKNING	PB

DAGS. UNDIRSKRIFTAR: NAFN OG KT. SAURMENGINGARHÖNDUÐAR: *[Signature]*
 UNDIRSKRIFT SAURMENGINGARHÖNDUÐAR: *[Signature]*

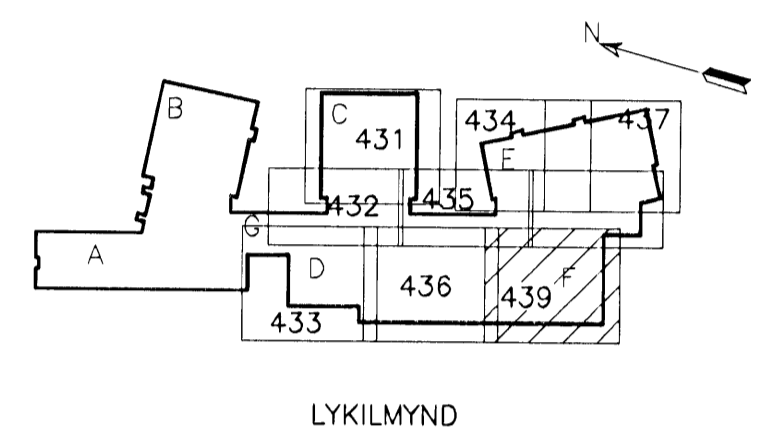

ALMENNAR SKÝRINGAR SJÁ TEIKN. P2-461.
 MKV. 1
 0 1000 2000 3000 4000 5000
 1:50 (í A1) mm

ÖLL AFNOT OG AFRITUN TEIKNINGAR, AD HLUTA EDA HEILD, ER HÁÐ SKRIFLEGU LEYFI HÖFUNDA.

VGK HÖNNUN
 GRENSÁSVEGI 1 · 108 REYKJAVÍK · Sími: 422 3000 · Fax: 422 3001
 VEFfang: www.vgkhonnun.is · Netfang: vgkhonnun@vgkhonnun.is

HEITI VERKS:
HRAUNVALLASKÓLI 2. ÁF.
DREKAVELLIR 9, HAFNARFIRÐI

HEITI TEIKNINGAR:
HITAKERFI:
2. HÆÐ, GRUNNMYND

MÆLI:	TEIKNAD:	GEYMSLUNGUR:	VNR:
HANNAÐ:	YFIRFARÐ:	MKV:	NR. TEIKNINGAR:
DAGS. UNDIRSKRIFTAR:	NAFN OG KT. HÖNDUÐAR:	P2-439	
UNDIRSKRIFT HÖNDUÐAR:	ÓTGÁFA:	R1	

44 GRUNNMYND MKV. 1 45 46 47 48 49 50 51 52 53 54 55 56