

Samþykkt þann

26 MAR 2009


Byggingafultrúinn / Hafnarfirði  
Fh. Hrólfur S. Gunnlaugsson

ÖTGAUFUFERILL

NÚMÉR:	DAGS:	SKRIFINGAR:	HAUNAD:
B1	10.10.2006	BYGGINGARTEIKNING	PB
B2	25.10.2007	STÆKKUN SKÓLA	PB
R1	30.08.2008	REYNDARTEIKNING	PB

DAGS. UNDRISKRIFTAR: NAFN OG KT. SAMRÆMINGARHÖNNUÐAR:

UNDRISKRIFT SAMRÆMINGARHÖNNUÐAR:

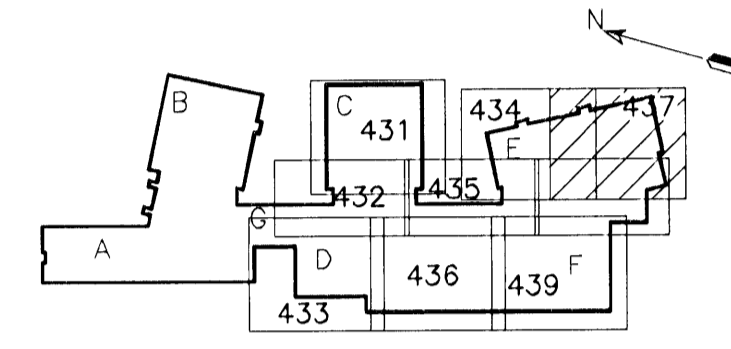

LYKILMYND

ALMENNAR SKÝRINGAR SJÁ TEIKN. P2-461.

MKV. 1

0 1000 2000 3000 4000 5000

1:50 (I A1) mm

ÖLL AFTÖT OG AFTÖTUN TEIKNINGAR, AD HLUTA EÐA HEILD, ER HÁÐ SKRIFLEGU LEYFI HÖFUNDA.



GRENSÁSVEGI 1 · 108 REYKJAVÍK · Sími: 422 3000 · Fax: 422 3001  
VEFFANG: www.vgkhonnun.is · NETFANG: vgkhonnun@vgkhonnun.is

HÉTTI VÆRIS:  
**HRAUNVALLASKÓLI 2. ÁF.**  
DREKAPELLIR 9, HAFNARFIRÐI

HÉTTI TEIKNINGAR:  
**HITAKERFI:**  
2. HÆÐ, GRUNNMYND

MELTI:	TEIKNAD:	GEYMSLUNÚMÉR:	VNR:
	LS		3.151.218
HAUNAD:	YFIRFARID:	MKV:	NR. TEIKNINGAR:
PB		1:50	<b>P2-437</b>
DAGS. UNDRISKRIFTAR:	NAFN OG KT. HÖNNUÐAR:		
31.12.2008			
UNDRISKRIFT HÖNNUÐAR:	ÖTGAFA:		
LÁRUS ÁRÞVÆLSSON	R1		

GRUNNMYND  
MKV. 1