


TENGIMYND
MKV. 1.

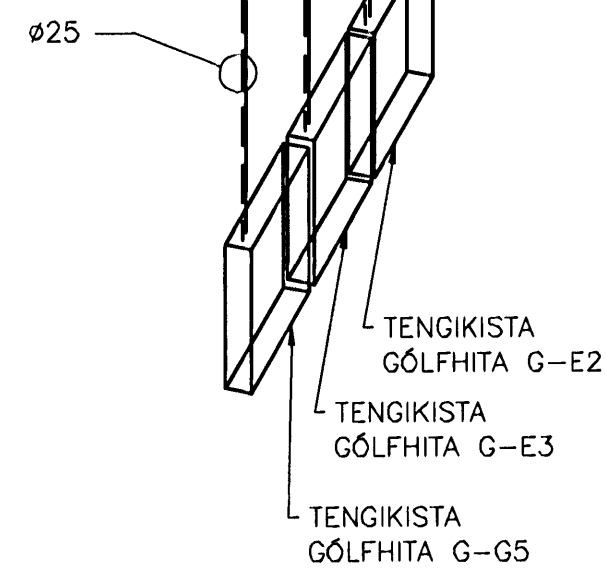


Samþykkt þann
26 MAR 2009
Byggingafrúnn (Húsnæðing) í
Fh. Hönnun S. Gunnlaugsson

ÓTGÁFUFERILL			
NÚMÉR	DAGS	SKRINGAR	HAUNAD
B1	10.10.2006	BYGGINGARTEIKNING	PB
B2	10.01.2007	LAGNIR FÆRDAR, DVERMÁL LAGNA LAGFÆRT	PB
B3	25.10.2007	SKÓLI STEKKADUR	PB
R1	30.08.2008	REYNDARTEIKNING	PB

DAGS UNDIRSKRIFJAR: NAFN OG KT. SAMRÆMINGARHÖNNUNAR: *[Signature]*
UNDIRSKRIFT SAMRÆMINGARHÖNNUNAR:

ALMENNAR SKÝRINGAR SJÁ TEIKN. P2-461.

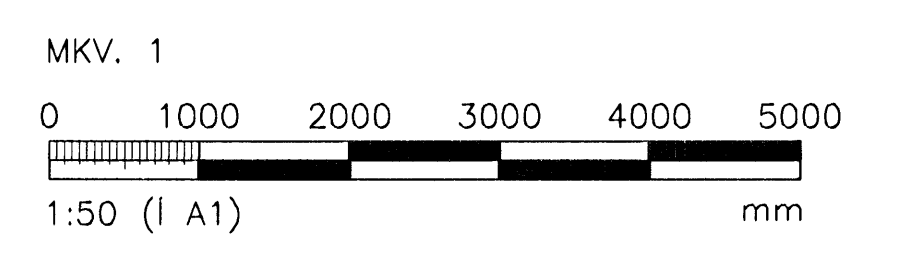

ÖLL AFNOT OG AFRITUN TEIKNINGAR, AD HLUATA EDA HEILD, ER HÁÐ SKRIFLEÐU LEYFI HÖFUNDA.

VGK HÖNNUN
GRENSÁSVEGI 1 - 108 REYKJAVÍK - Sími: 422 3000 - Fax: 422 3001
VEFFANG: www.vgkhonnun.is - NETFANG: vgkhonnun@vgkhonnun.is

HEITI VERKS:
HRAUNVALLASKÓLI 2. ÁF.
DREKAVELLIR 9, HAFNARFIRDI

HEITI TEIKNINGAR:
HITAKERFI
TENGIMYND

MILT:	TEIKNAD:	GEYMSLUNGWER:	LNR:
	LS		3.151.218
HAUNAD:	YFIRFARID:	MKV:	NR. TEIKNINGAR:
PB		1:50	
DAGS UNDIRSKRIFJAR:	NAFN OG KT. HÖNNUNAR:	P2-453	
31.12.2008			
UNDIRSKRIFT HÖNNUNAR:	ÓTAFI:		
LARIUS ÁRSÆLSSON 20080625119	R1		