


TENGIMYND
MKV. 1.

Samþykt
28 MAR 2009
Byggingafulltrúinn í Hafnarfirði
F.h. Hrólfur S. Gunnlaugsson

ÓTGÁFUERILL			
NÚMÉR	DAGS	SKRANGAR	MANNAÐ
B1	10.10.2006	BYGGINGARTEIKNING	PB
B2	10.01.2007	LÖGN FÆRD	PB
B3	25.10.2007	SKÓLI STEKKADUR	PB
R1	30.08.2008	REYNDARTEIKNING	PB

DAGS, UNDIRSKRIFTAR: NAFN OG KT. SAMRÆMINGARHÖNNUNAR
UNDIRSKRIFT SAMRÆMINGARHÖNNUNAR:

ALMENNAR SKÝRINGAR SJÁ TEIKN. P2-461.

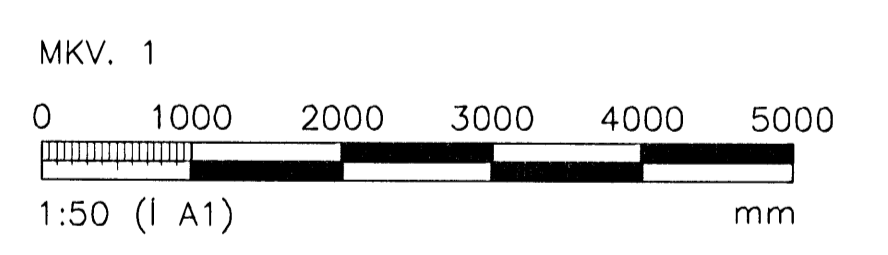

ÖLL AFNOT OG AFRITUN TEIKNINGAR, AD HELUTA EDA HEILD, ER HÁÐ SKRIFLEIÐU LEYFI HÖFUNDA

VGK HÖNNUN
GRENASVEÐI 1 - 108 REYKJAVÍK - Sími: 422 3000 - Faxi: 422 3001
VÉLFANG: www.vgkhonnun.is - NETFANG: vgkhonnun@vgkhonnun.is

HEITI VERKS:
HRAUNVALLASKÓLI 2. AF.
DREKAVELLIR 9, HAFNARFIRÐI

HEITI TEIKNINGAR:
HITAKERFI:
TENGIMYND

MELT:	TEIKNAD: LS	GETISLUNUMER:	VNR: 3.151.218
MANNAÐ: PB	YFIRFARID:	MKV: 1:50	NR. TEIKNINGAR:
DAGS, UNDIRSKRIFTAR: 31.12.2008	NAFN OG KT. HÖNNUNAR:	P2-452	
UNDIRSKRIFT HÖNNUNAR: LÁRUS ÁRSÆLSSON	ÓTGÁFA:	R1	