


GRUNNMYND
MKV. 1

Samþykkt þann
26 MAR 2009
Byggingafulltrúinn í Hafnarfirði
F.h. Hrólfur S. Gunnlaugsson

ÚTGÁFUERILL


NUMER	DAGS	SKYRINGAR	HANNAÐ
B1	10.10.2008	BYGGINGARTEIKNING	PB
B2	25.10.2007	STÆKKUN SKÓLA	PB
R1	30.08.2008	REYNDARTEIKNING	PB

DAGS. UNDRSKRIFTAR: NAFN OG KT. SAMRÆMINGARHÖNDUÐAR:
UNDRSKRIFT SAMRÆMINGARHÖNDUÐAR:

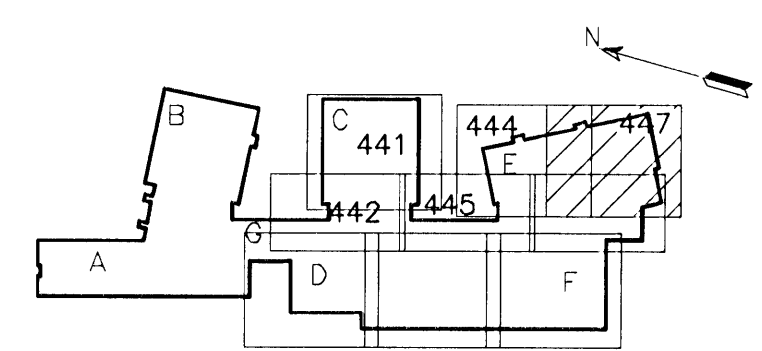

LYKILMYND

ALMENNAR SKÝRINGAR SJÁ TEIKN. P2-461

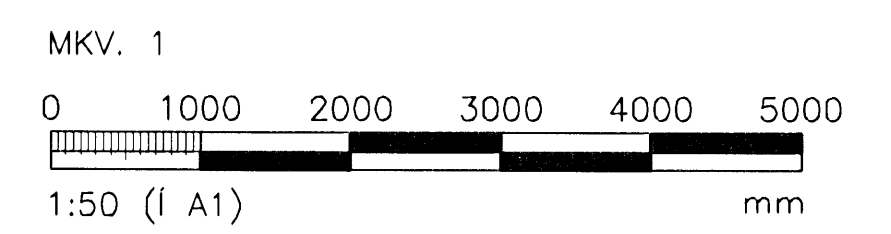

ÖLL AFNOT OG AFRITUN TEIKNINGAR, AD HLUTA EDA HEILD, ER HAD SKRIFLEGU LEYFI HÖFUÐA

VGK HÖNNUN
 GRENSÁSVEGI 1 · 108 REYKJAVÍK · Sími: 422 3000 · Fax: 422 3001
 VEFANG: www.vgkhonnun.is · NETFANG: vgkhonnun@vgkhonnun.is

HEITI VERKS:
HRAUNVALLASKÓLI 2. ÁF.
DREKAVELLIR 9, HAFNARFIRÐI

HEITI TEIKNINGAR:
HITAKERFI:
3. HÉÐ, GRUNNMYND

MÆLT:	TEIKNAD:	GEYMSLUNGNER:	VNR:
HANNAÐ: PB	YFIRFARID: LS	MKV: 1:50	NR. TEIKNINGAR: 3.151.218
DAGS. UNDRSKRIFTAR: 31.12.2008	NAFN OG KT. HÖNDUÐAR:		P2-447
UNDRSKRIFT HÖNDUÐAR: LÁRUS ÁRGSÆLSSON	008625119	ÚTGAFU:	R1