


GRUNNMYND
MKV. 1

Samþykkt
26 MAR 2009
Byggingafræðingur / Höfnafræðingur
F.h. Hrólfur S. Gunnlaugsson

ÚTGÁFUERILL


NÚMÉR	DAGS.	SKÝRANGAR	HANNAÐ
B1	10.10.2008	BYGGINGARTEIKNING	PB
R1	30.08.2008	REYNDARTEIKNING	PB

DAGS. UNDRISKRIFAR: NAFN OG KT. SAMREYNDINGARHÖNDUÐAR
UNDRISKRIF SAMREYNDINGARHÖNDUÐAR:

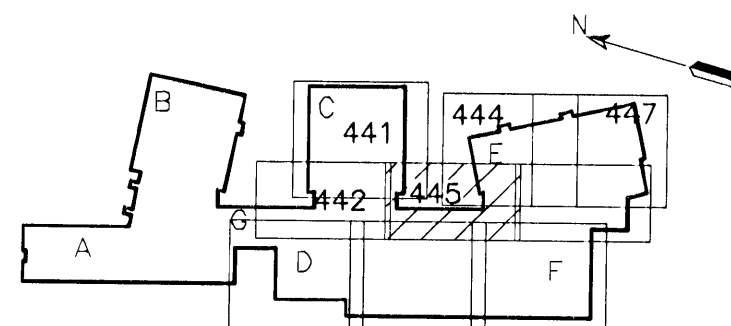

LYKILMYND

ALMENNAR SKÝRANGAR SJÁ TEIKN. P2-461

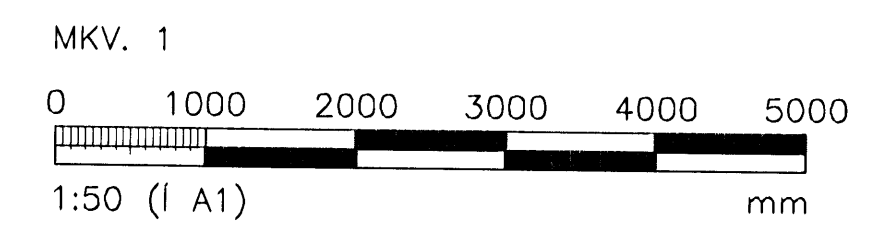

ÖLL AFNOT OG AFRITUN TEIKNINGAR, AD HLUTA EDA HEILD, ER HAD SKRIFLEGU LEYFI HÖFUNDA.

VGK HÖNNUN
GRENSÁSVEGI 1 · 108 REYKJAVÍK · Sími: 422 3000 · Fax: 422 3001
VEFFANG: www.vgkhonnun.is · NETFANG: vgkhonnun@vgkhonnun.is

HRAUNVALLASKÓLI 2. ÁF.
DREKAVELLIR 9, HAFNARFIRDI

HEITI TEIKNINGAR:
HITAKERFI;
3. HÆÐ, GRUNNMYND

MELT	TEIKNAD	GETISLUNUMER	NVR
	LS		3.151.218
HANNAÐ	YRIFARID	MKV	NR TEIKNINGAR
PB		1:50	P2-445
DAGS. UNDRISKRIFAR:	NAFN OG KT. HÖNDUÐAR:	ÚTGÁFA:	
31.12.2008	LÁRUS ÁRHS/ELSSON	2008625119	R1