


GRUNNMYND  
MKV. 1


Samykktt bann  
26 MAR 2009  
Byggingafultrúinn (Hafnarfródi)  
Eh. Hrólfur S. Gunnlaugsson

ÚTGÁFUERILL			
NÚMÉR:	DAGS:	SKÝRINGAR:	HANNAÐ:
B1	10.10.2006	BYGGINGARTEIKNING	PB
B2	01.03.2007	SNID	PB
R1	30.08.2008	REYNDARTEIKNING	PB

DAGS-UNDIRSKRIFTAR: NAFN OG KT. SAMRÆMINGARHÖNNUÐAR:  
UNDIRSKRIFT SAMRÆMINGARHÖNNUÐAR:

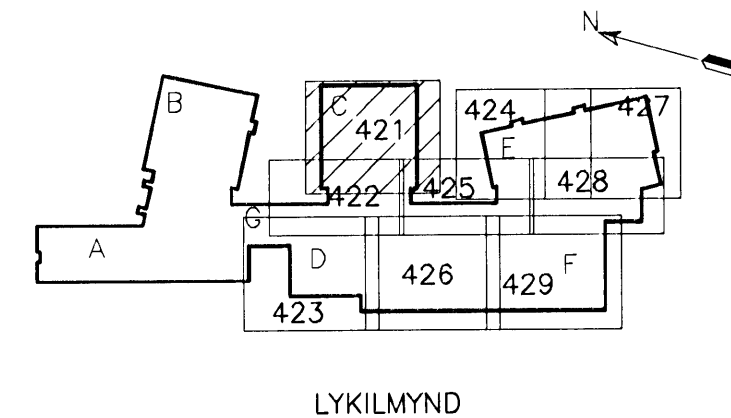

ALMENNAR SKÝRINGAR SJÁ TEIKN. P2-461.

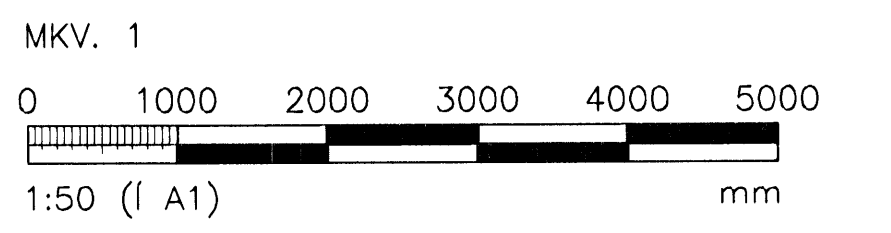

ÖLL ÁNGOT OG AFRITUN TEIKNINGAR, AD HELTA EDA HEILD, ER HÁÐ SKRIFLEGU LEYTI HÖFUNDA.

**VGK HÖNNUN**  
GRENSÁSVEGI 1 · 108 REYKJAVÍK · Sími: 422 3000 · Fax: 422 3001  
VEFFANG: www.vgkhonnun.is · NETFANG: vgkhonnun@vgkhonnun.is

HRAUNVALLASKÓLI 2. ÁF.  
DREKAPELLIR 9, HAFNARFIRDI

HITAKERFI:  
1. HÆÐ, GRUNNMYND

MÆLI:	TEIKNAD:	GEYMSLUNGUMER:	VNR:
HANNAÐ:	YFIRFARÐ:	MKV:	NR. TEIKNINGAR:
DAGS-UNDIRSKRIFTAR:	NAFN OG KT. HÖNNUNAR:		<b>P2-421</b>
UNDIRSKRIFT HÖNNUNAR:			ÚTGÁFA:
LÁRUS ÁRS/ÆLSSQ:			R1