


GRUNNMYND  
MKV. 1

Samþykkt þann  
**05 MAR 2009**  
Byggingafulltrúinn í Hafnarfirði  
F.h. Hrólfur S. Gunnlaugsson

ÚTGÁFUERILL

NR.	DAGS.	SKYRINDAR.	HANNAÐ.
B1	10.10.2006	BYGGINGARTEIKNING	HÓÓ
R1	19.08.2008	REYNDARTEIKNING	HÓÓ

DAGS. UNDIRSKRIFTAR: NAFN OG KT. SAMRÆMINGARHÖNNUNAR:  
UNDIRSKRIFT SAMRÆMINGARHÖNNUNAR:

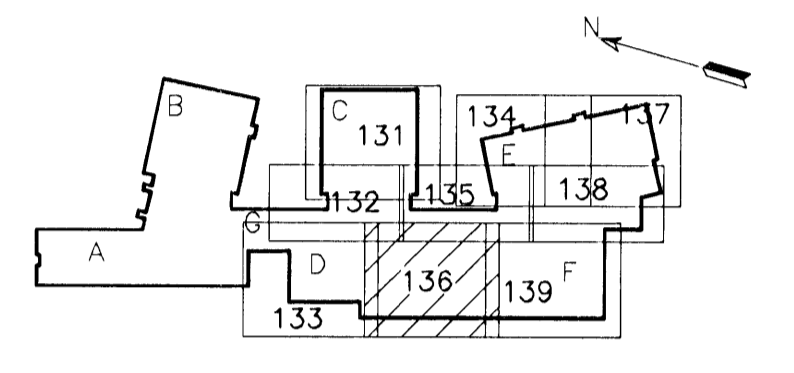

LYKILMYND


TÁKN:

- ① VEGGENDI MED JÄRNABAKKA OG SKERLÁS TIL TENGINGAR VID 3. AFANGA
- ② VEGG ENDI MED JÄRNABAKKA OG SKERLÁS AD STÆRD (AxLxB) 90x400x25c1000 TIL TENGINGAR VID 3. AFANGA

ATHUGASEMDIR:

- 1 ALMENNAR SKÝRINGAR, DEILI OG SNID SJÁ TEIKN. B2-001 TIL B2-005
- 3 ALMENN JÄRNABENDING Í VEGGJUM NEMA ANNARS SÉ GETID Á SÉRMYNDUM.
  - K12c250 HH LÁRÉTT
  - K12c200 HH LÖDRÉTT
- 4 TVÖ LÖDRÉTT K16 JÄRN SKULU KOMA HVORU MEGIN VID GÖLFSÍÐ OP OG NÁ 700mm UPP ÚR PLÖTU
- 5 S- TÁKNAR SÖLUNÚMER, SJÁ TEIKN. B2-521 TIL B2-524

MKV. 1

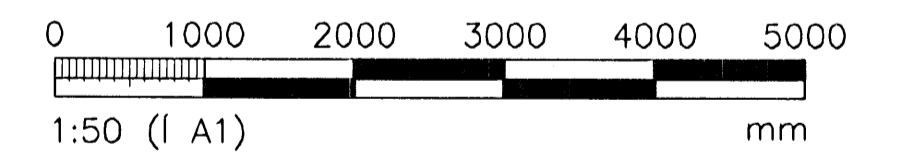

ÖLL AFNOT OG AFRITUN TEIKNINGAR, AD HLUFA EÐA HELD, ER HÁÐ SKRILEG LEYFI HÖFUNDA.

**VGK HÖNNUN**  
 GREINSÁSGEGI 1 - 108 REYKJAVÍK - Sími: 422 3000 - Fax: 422 3001  
 VEFANG: www.vgkhonnun.is - NETFANG: vgkhonnun@vgkhonnun.is

HEITI VERKS:  
**HRAUNVALLASKÓLI 2. ÁF.**  
DREKAVELLIR 9, HAFNARFIRÐI

HEITI TEIKNINGAR:  
BURDARVIRKI:  
2. HÆÐ, GRUNNMYND  
VEGGIR OG LOFTPLATA

MELT:	TEIKNAD:	GEYMSLUNUMER:	VNR:
	LS		3.151.218
HANNAÐ:	YFIRFARID:	MKV:	NR. TEIKNINGAR:
HÓÓ		1:50	
DAGS. UNDIRSKRIFTAR:	NAFN OG KT. HÖNNUNAR:		
31.12.2008	VGK-HÖNNUN	430572-0169	<b>B2-136</b>
UNDIRSKRIFT HÖNNUNAR:			ÚTGAFA:
LÁRUS ÁRSÆLSSON		200862-5119	R1