


Samþykkt þann  
**05 MAR 2009**  
 Byggingafulltrúinn / Háfnarfirði  
 E.h. Hrólfur S. Gunnlaugsson

ÚTGÁFUERILL

NUMER:	DAGS:	SKÝRINGAR:	HANNAÐ:
B1	10.10.2006	BYGGINGARTEIKNING	HÓÓ
R1	19.08.2008	REYNDARTEIKNING	HÓÓ

DAGS UNDRISKRIFAR: NAFN OG KT. SAMRÆMINGARHÖNNUÐAR:  
 UNDRISKRIF SAMRÆMINGARHÖNNUÐAR:

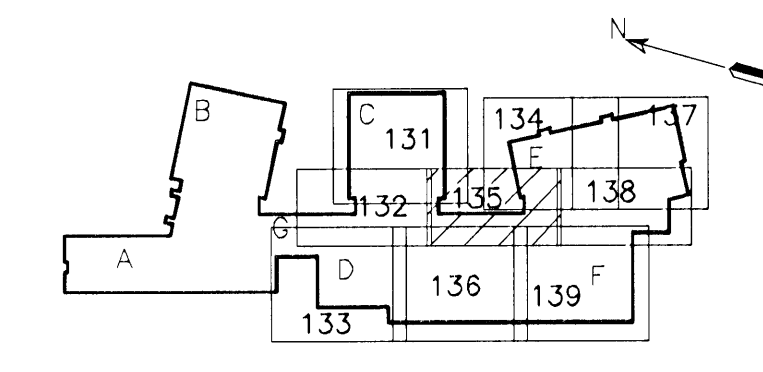

LYKILMYND


TÁKN:

- ① VEGGENDI MED JÄRNABAKKA OG SKERLÁS TIL TENGINGAR VID 3. ÁFANGI

ATHUGASEMDIR:

- ALMENNAR SKÝRINGAR, DEILI OG SNID SJÁ TEIKN. B2-001 TIL B2-005
- ALMENN JÄRNABENDING Í VEGGJUM NEMA ANNARS SÉ GETID Á SÉRMYNDUM.
  - K12c250 HH LÁRÉTT
  - K12c200 HH LÓDRÉTT
- TVÖ LÓDRÉTT K16 JÄRN SKULU KOMA HVÖRU MEGIN VID GÖLFSÍÐ OP OG NÁ 700mm UPP ÚR PLÖTU
- S- TÁKNAR SÖLUNÚMÉR, SJÁ TEIKN. B2-521 TIL B2-524

MKV. 1



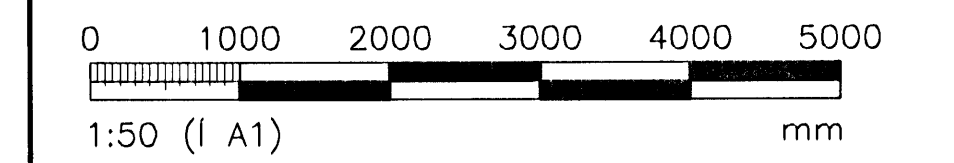


**VGK HÖNNUN**  
 GRENASÁVEGI 1 · 108 REYKJAVÍK · Sími: 422 3000 · Fax: 422 3001  
 VEFANG: www.vgkhonnun.is · NETFANG: vgkhonnun@vgkhonnun.is

HEITI VERKS:  
**HRAUNVALLASKÓLI 2. ÁF.**  
 DREKAVELLIR 9, HAFNARFIRÐI

HEITI TEIKNINGAR:  
 BURÐARVIRKI:  
 2. HÆÐ, GRUNNMYND  
 VEGGIR OG LOFTPLATA

MELT:	TEIKNAD:	GEYMSLUNÚMÉR:	VNR:
	LS		3.151.218
HANNAÐ:	YFIRFARÐ:	MKV:	NR. TEIKNINGAR:
HÓÓ		1:50	
DAGS UNDRISKRIFAR:	NAFN OG KT. HÖNNUÐAR:		
31.12.2008	VGK-HÖNNUN	430572-0169	<b>B2-135</b>
UNDRISKRIF HÖNNUÐAR:			ÚTGÁFA:
LÁRUS ÁRSKILSSON		200862-5119	R1

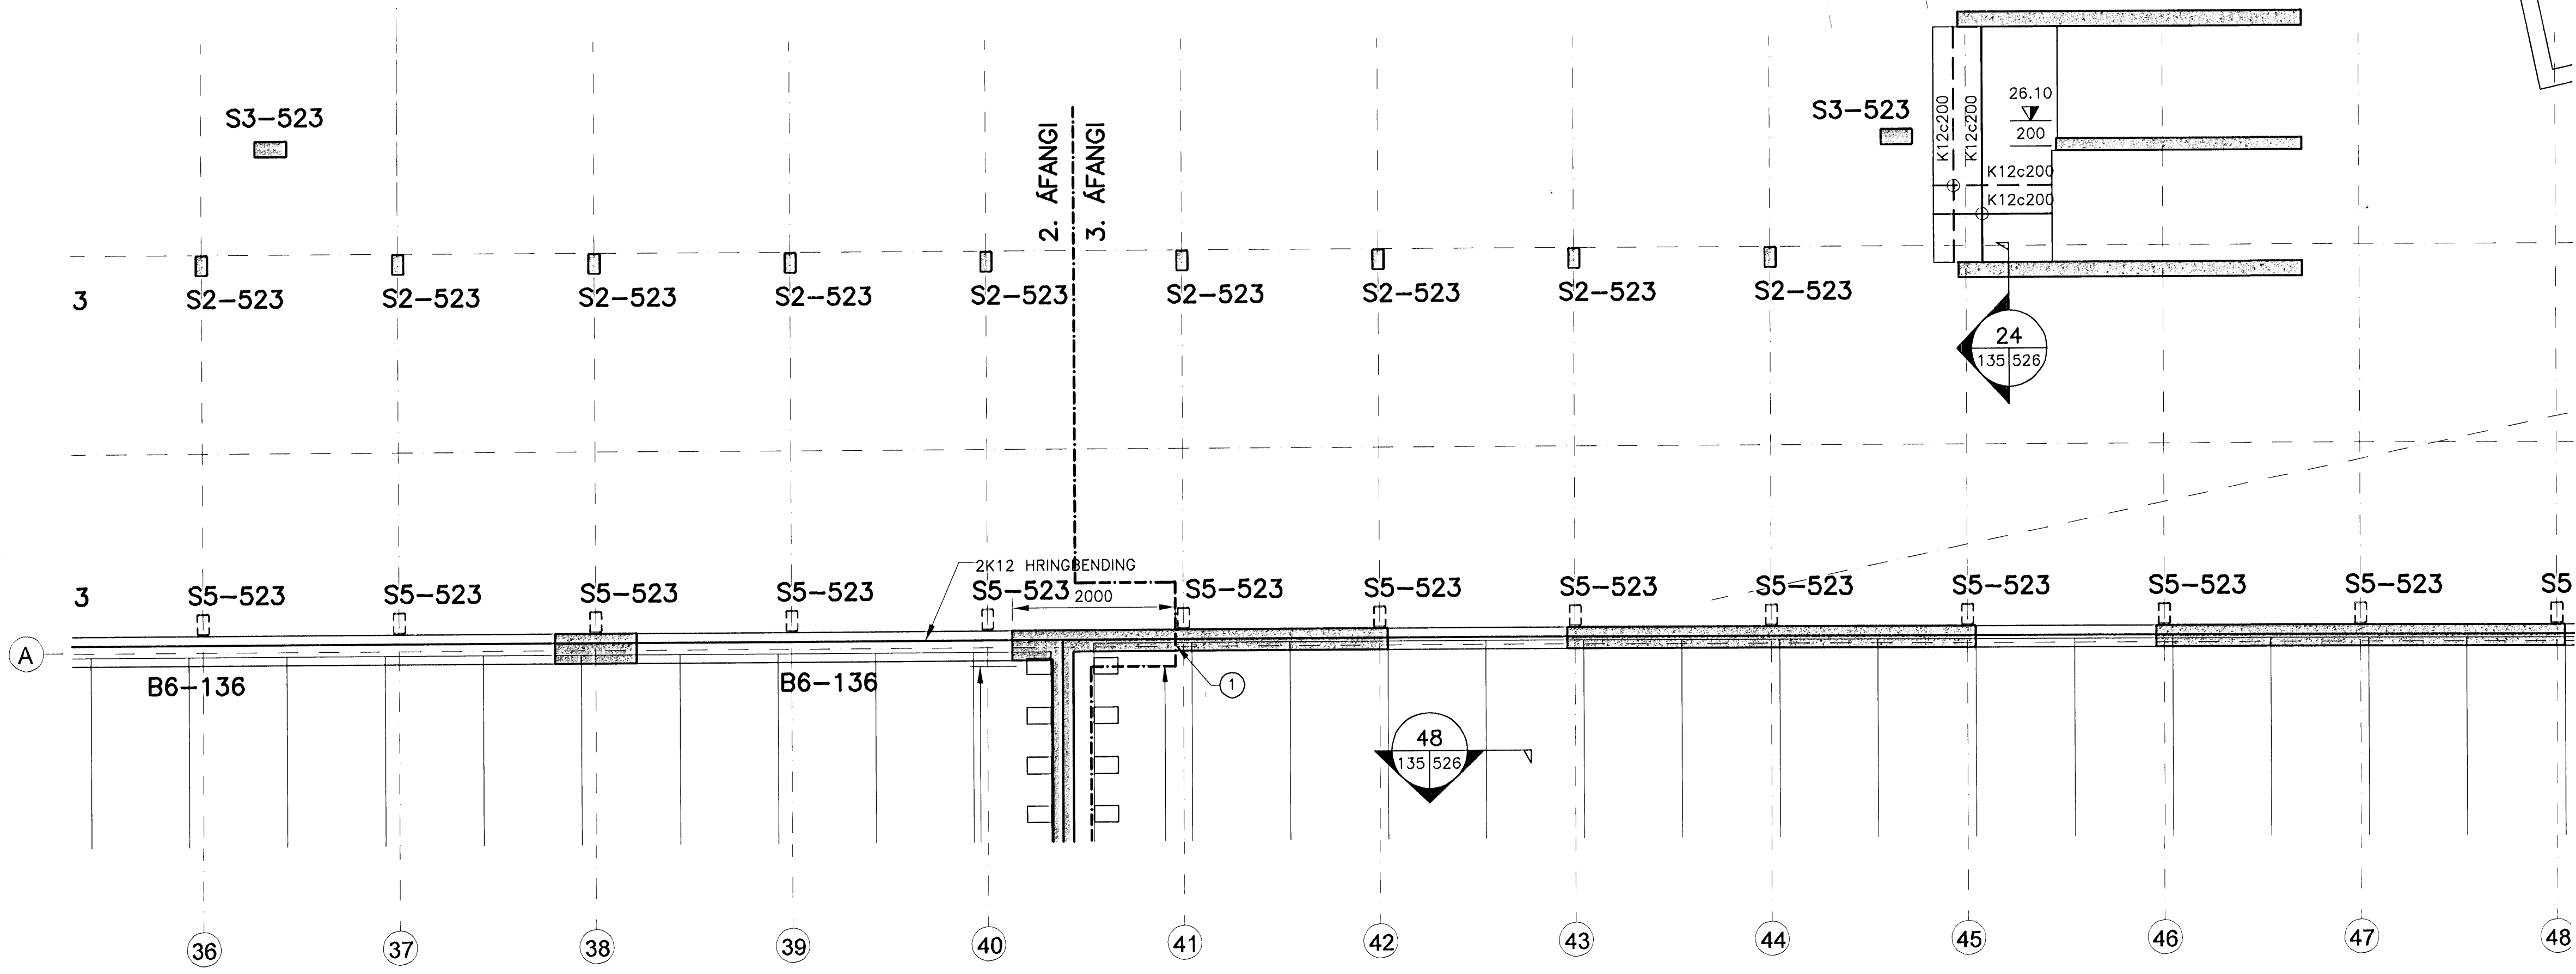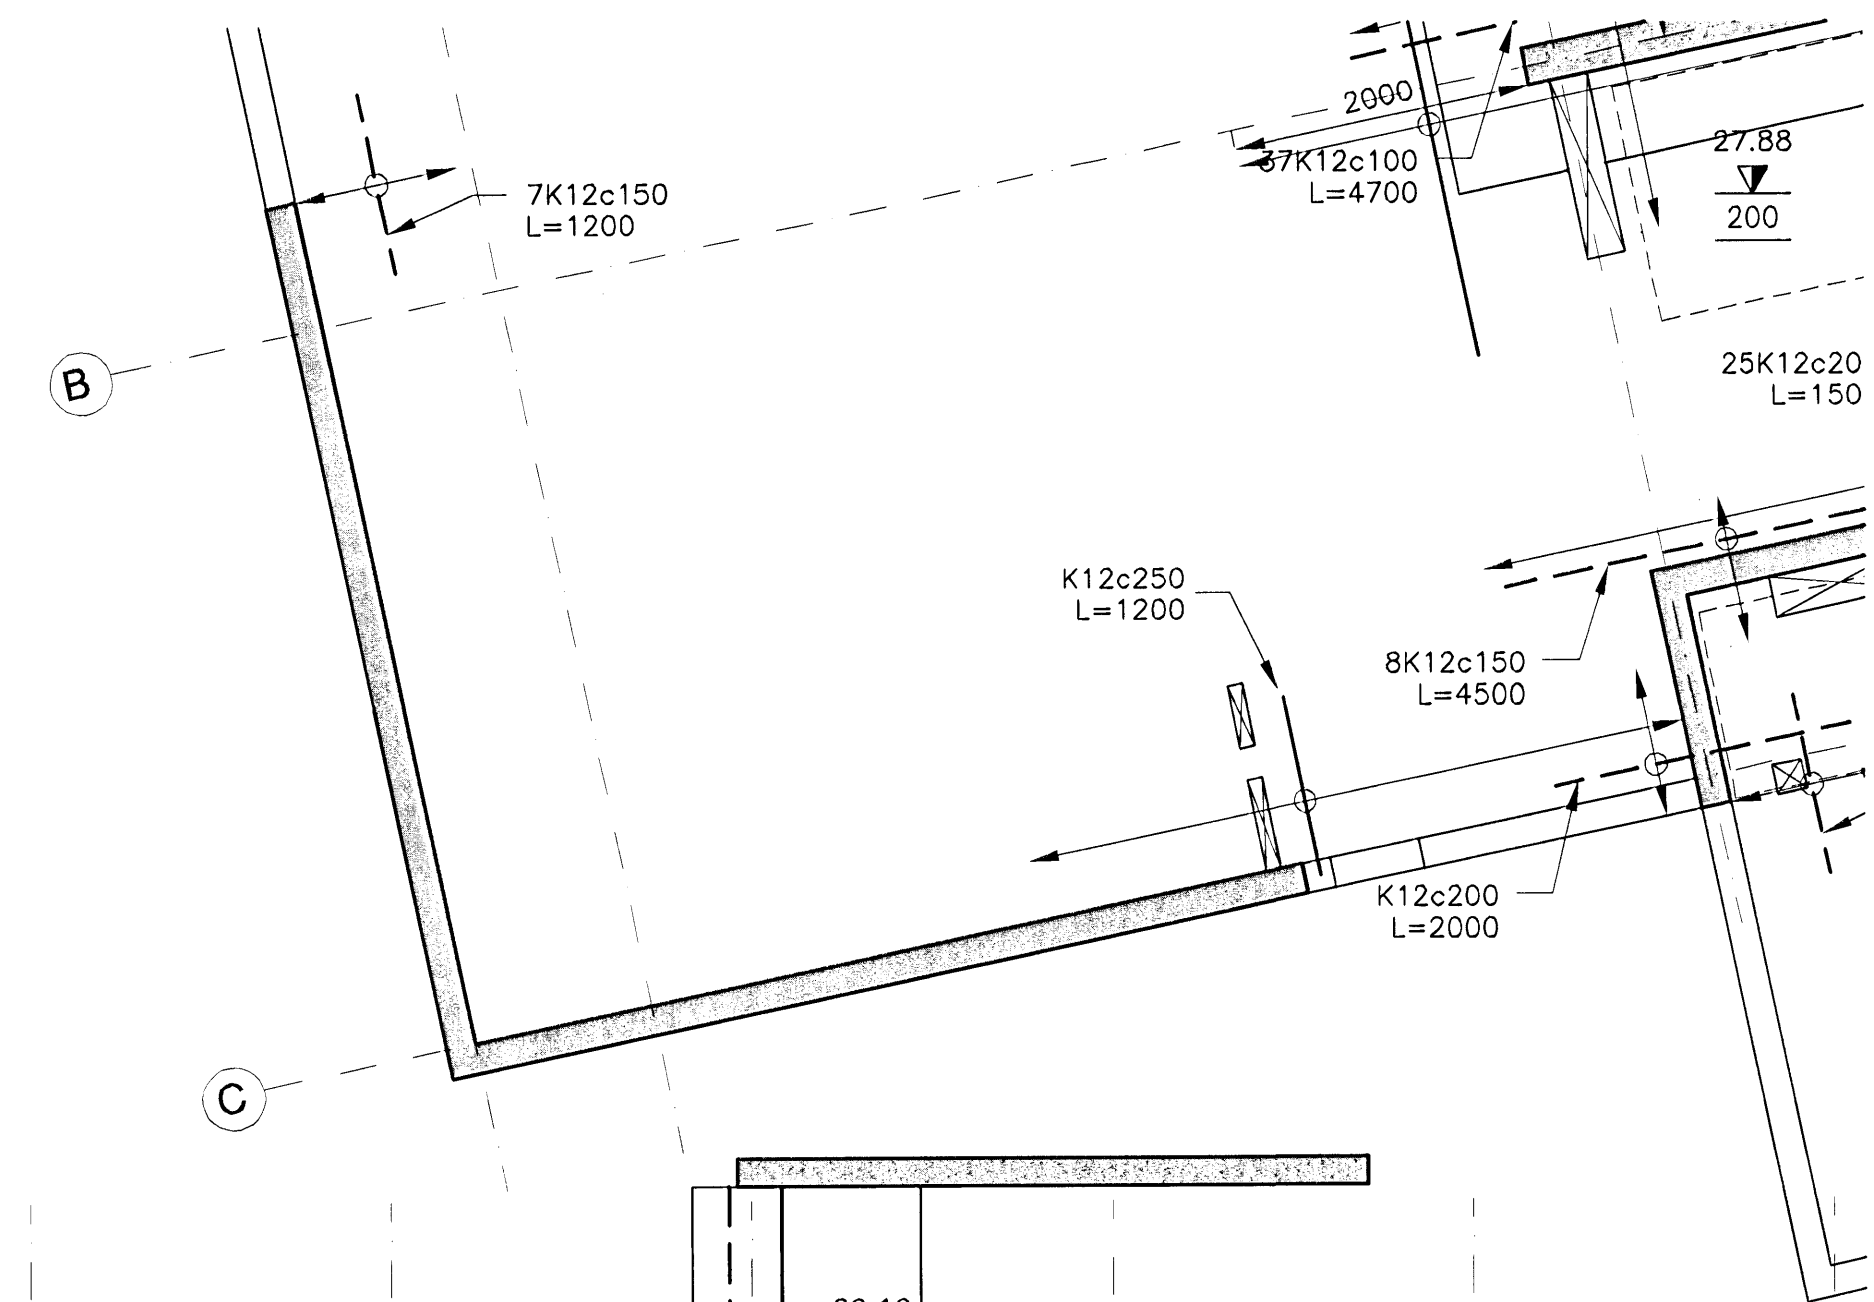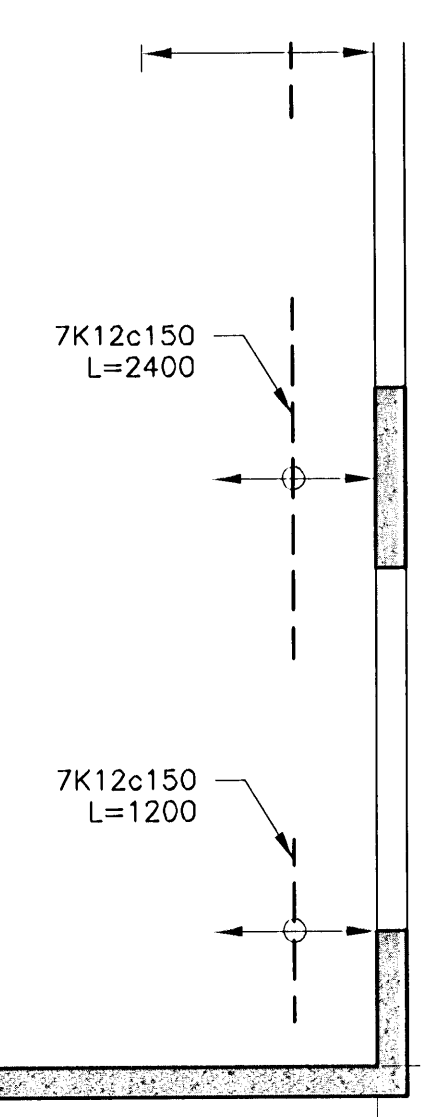

GRUNNMYND  
 MKV. 1