


GRUNNMYND
MKV. 1

Samþykkt þann
05 MAR 2009
Byggingafulltrúinn / Hafnarfjörð
Fh. Hrólfur S. Gunnlaugsson

ÚTGÁFUERILL			
NÚMÉR	DAGS	SKRIFINGAR	HAUNAD
B1	10.10.2006	BYGGINGARTEIKNING	HÖÖ
R1	19.08.2008	REYNDARTEIKNING	HÖÖ

DAGS. UNDRISKRIFAR: NAFN OG KT. SAMRÆMINGARHÖNNUNAR:
UNDRISKRIF SAMRÆMINGARHÖNNUNAR: *[Signature]*

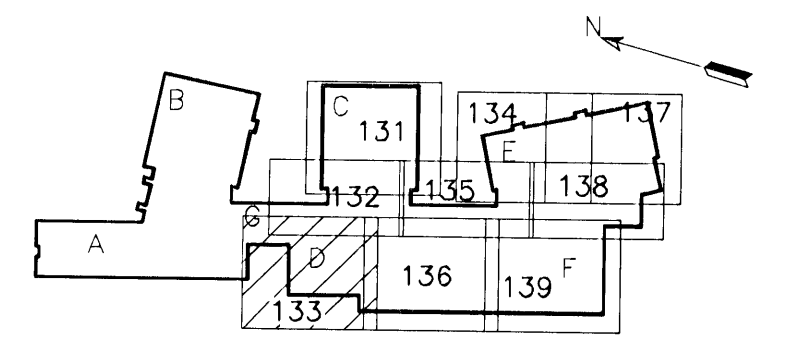


LYKILMYND

TÁKN:

- ① VEGGENDI MED JÁRNABAKKA TIL TENINGAR 2. ÁFANGA
- ② K12c250 JÁRN MED SKRÓFHULSU TIL TENINGAR 2. ÁFANGA
- ③ KOMA SKAL 50mm DJÚPUR SKERLÁS Í ÚTVEGG AD 2.ÁFANGA TIL TENINGAR VERDANDI PLÖTU.

ATHUGASEMDIR:

- 1 ALMENNAR SKÝRINGAR, DEILI OG SNID SJÁ TEIKN. B2-001 TIL B2-005
- 3 ALMENN JÁRNABENDING Í VEGGJUM NEMA ANNARS SÉ GETID Á SÉRMYNDUM.
 - K12c250 HH LÁRÉTT
 - K12c200 HH LÓDRÉTT
- 4 TÖV LÓDRÉTT K16 JÁRN SKULU KOMA HVORU MEGIN VID GÓLFSÍÐ OP OG NÁ 700mm UPP ÚR PLÖTU
- 5 S- TÁKNAR SÖLUNÖMER, SJÁ TEIKN. B2-521 TIL B2-524

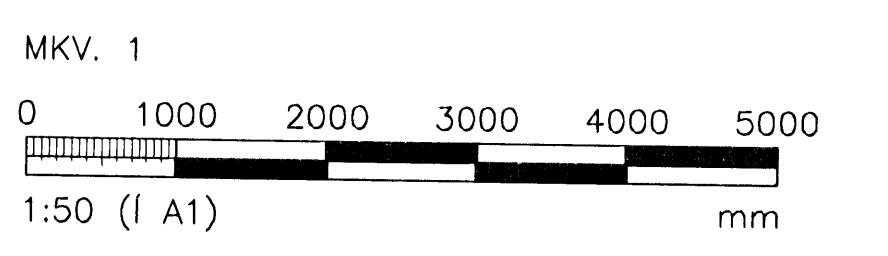

ÖLL AFNOT OG AFRITUN TEIKNINGAR, AD HLUFA EDA HEILD, ER HÁÐ SKRILEGU LEYFI HÖFUNDA.

VGK HÖNNUN
GRENÁSÁVEGI 1 - 108 REYKJAVÍK - Sími: 422 3000 - Fax: 422 3001
VEFFANG: www.vgkhonnun.is - NETFANG: vgkhonnun@vgkhonnun.is

HEITI VERKS:
**HRAUNVALLASKÓLI 2. ÁF.
DREKAVELLIR 9, HAFNARFIRÐI**

HEITI TEIKNINGAR:
BURÐARVIRKI:
2. HÆÐ, GRUNNMYND
VEGGI OG LOFTPLATA

MÆLI:	TEIKNAD:	GEYMSLUNUMER:	VNR:
HAUNAD:	YRFARAD:	MKV:	NR. TEIKNINGAR:
DAGS. UNDRISKRIFAR:	NAFN OG KT. HÖNNUNAR:	VGK-HÖNNUN	430572-0169
UNDRISKRIF HÖNNUNAR:	UNDRISKRIF HÖNNUNAR:	ÚTGÁFA:	
LÁRUS ÁRÞELSSON	<i>[Signature]</i>	200862-5119	R1

B2-133