


ÚTGÁFUERILL

NÚMÉR	DAGS.	SKRINGAR	HANNAÐ
B1	10.10.2006	BYGGINGARTEIKNING	HÖÖ
R1	19.08.2008	REYNDARTEIKNING	HÖÖ

DAGS. UNDRISKRIFAR: NAFN OG KY. SAMRÆMINGARHÖNNUÐAR:  
 UNDRISKRIF SAMRÆMINGARHÖNNUÐAR:

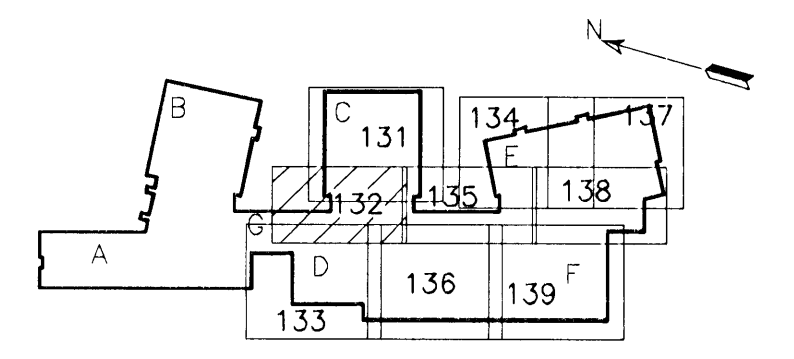


LYKILMYND

**TÁKN:**

- ① VEGGENDI MED JÁRNABAKKA TIL TENGINGAR 2. ÁFANGA
- ② K12c250 JÁRN MED SKRÓFHULSU TIL TENGINGAR SIDARI ÁFANGA
- ③ KOMA SKAL 50mm DJÓPUR SKERLÁS Í ÚTVEGG AD 2.ÁFANGA TIL TENGINGAR VERDANDI PLÖTU.

**ATHUGASEMDIR:**

- 1 ALMENNAR SKÝRINGAR, DEILI OG SNID SJÁ TEIKN. B2-001 TIL B2-005
- 3 ALMENN JÁRNABENDING Í VEGGJUM NEMA ANNARS SÉ GETID Á SÉRMYNDUM.
  - K12c250 HH LÁRÉTT
  - K12c200 HH LÓDRÉTT
- 4 TÖV LÓDRÉTT K16 JÁRN SKULU KOMA HVORU MEGIN VID GÓLFSÍÐ OP OG NÁ 700mm UPP ÚR PLÖTU
- 5 S- TÁKNAR SÖLUNÖMER, SJÁ TEIKN. B2-521 TIL B2-524

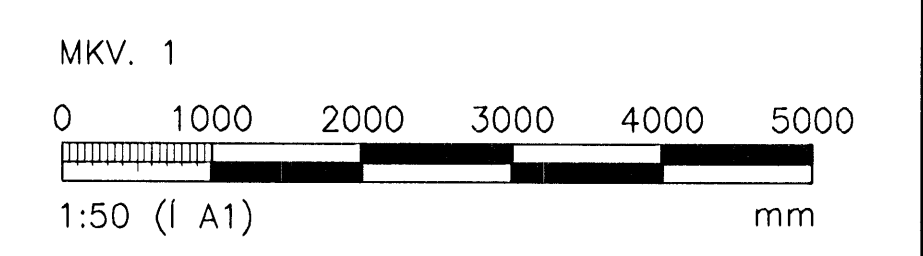

ÖLL AFNOT OG AFRITUN TEKNINGAR, AD HLUTA EDA HEILD, ER HÁÐ SKRIFLEGGU LEYFI HÖFNDA.

**VGK HÖNNUN**  
 GRENSÁSVEGI 1 · 108 REYKJAVÍK · Sími: 422 3000 · Fax: 422 3001  
 VEFFANG: www.vgkhönnun.is · NETFANG: vgkhönnun@vgkhönnun.is

HEITI TEKNINGAR:  
**HRAUNVALLASKÓLI 2. ÁF.**  
**DREKAVELLIR 9, HAFNARFIRÐI**

HEITI TEKNINGAR:  
**BJURDARVIRKI:**  
 2. HÆÐ, GRUNNMYND  
 VEGGIR OG LOFTPLATA

MELT:	TEKNAÐ:	DEYMSLUNÖMER:	VNR:
	LS		3.151.218
HANNAÐ:	YFRFARÐ:	MKV:	NR. TEKNINGAR:
HÖÖ		1:50	
DAGS. UNDRISKRIFAR:	NAFN OG KY. HÖNNUÐAR:		<b>B2-132</b>
31.12.2008	VGK-HÖNNUN	430572-0169	
UNDRISKRIF HÖNNUÐAR:			ÚTGÁFA:
LÁRUS ÁRSELISSON		200862-5119	<b>R1</b>

GRUNNMYND  
 MKV. 1

