


Samþykkt bann
 05 MAR 2009
 Byggingafrúnn (Hafnarfirði)
 F.h. Hrönnur S. Gunnlaugsson

ÚTGÁFUFRILL

NÓMUR:	DAGS:	SKYRINGAR:	HANNAÐ:
B1	10.10.2008	BYGGINGARTEIKNING	HÖÖ
R1	19.08.2008	REYNDARTEIKNING	HÖÖ

DAGS. UNDRISKRIFAR: NAFN OG KT. SAMRÆMINGARHÖNNUNAR:
 UNDRISKRIFTEIKNINGARHÖNNUNAR:

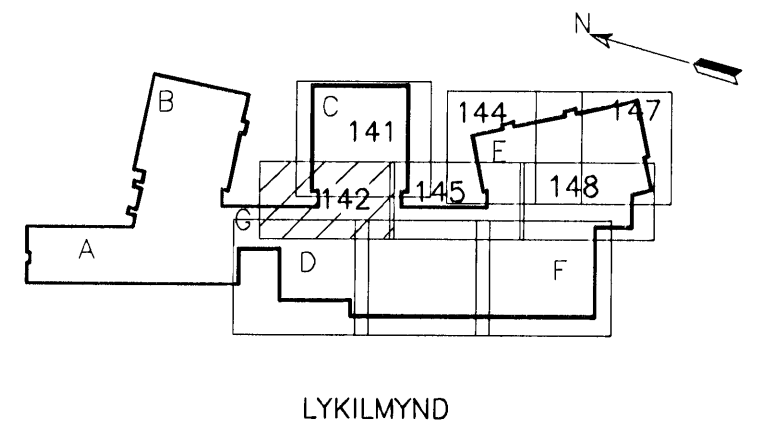


SKYRINGAR:

- 1 SKERLÁS Í PLÖTU, TENGING VID FYRRI ÁFANGA

ATHUGASEMDIR:

- ALMENNAR SKYRINGAR, DEILI OG SNID SJÁ TEIKN. B2-001 TIL B2-005
- ALMENN JÄRNABENDING Í VEGGJUM NEMA ANNARS SE GETIÐ Á SÉRMYNDUM.
 - K12c250 HH LÁRÉTT
 - K12c200 HH LÓDRÉTT
- TVÖ LÓDRÉTT K16 JÄRN SKULU KOMA HVORU MEGIN VID GÓLFSÍÐ OP OG NÁ 700mm UPP ÚR PLÖTU
- S- TAKNAR SÖLUNÚMÉR, SJÁ TEIKN. B2-521 TIL B2-524

MKV. 1

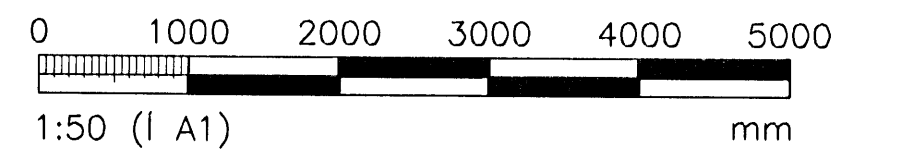

ÖLL AFNOT OG AFRITUN TEIKNINGAR, AD HLUTA EDA HEILD, ER HÁÐ SKRIFLEGU LEYFI HÖFNUNAR.

VGK HÖNNUN

GRENSÁSVEGI 1 · 108 REYKJAVÍK · Sími: 422 3000 · Fax: 422 3001
 VEFANG: www.vgkhonnun.is · NETFANG: vgkhonnun@vgkhonnun.is


HEITI VERKS:

HRAUNVALLASKÓLI 2. ÁF.
DREKAVELLIR 9, HAFNARFIRÐI

HEITI TEIKNINGAR:

BURDARVIRKI:
 3. HÆÐ, GRUNNMYND
 VEGGIR OG LOFTPLATA

MELT:	TEIKNAD:	LS	GEYMSLUNÚMÉR:	VNR:	3.151.218
HANNAÐ:	YFIRFARID:	MKV:	1.50	NR. TEIKNINGAR:	
DAGS. UNDRISKRIFAR:	NAFN OG KT. HÖNNUNAR:				B2-142
UNDRISKRIFTEIKNINGAR:	VGK-HÖNNUN	430572-0169			
LÁRUS ÁRSKILSSON		200862-5119		ÚTGÁFA:	R1

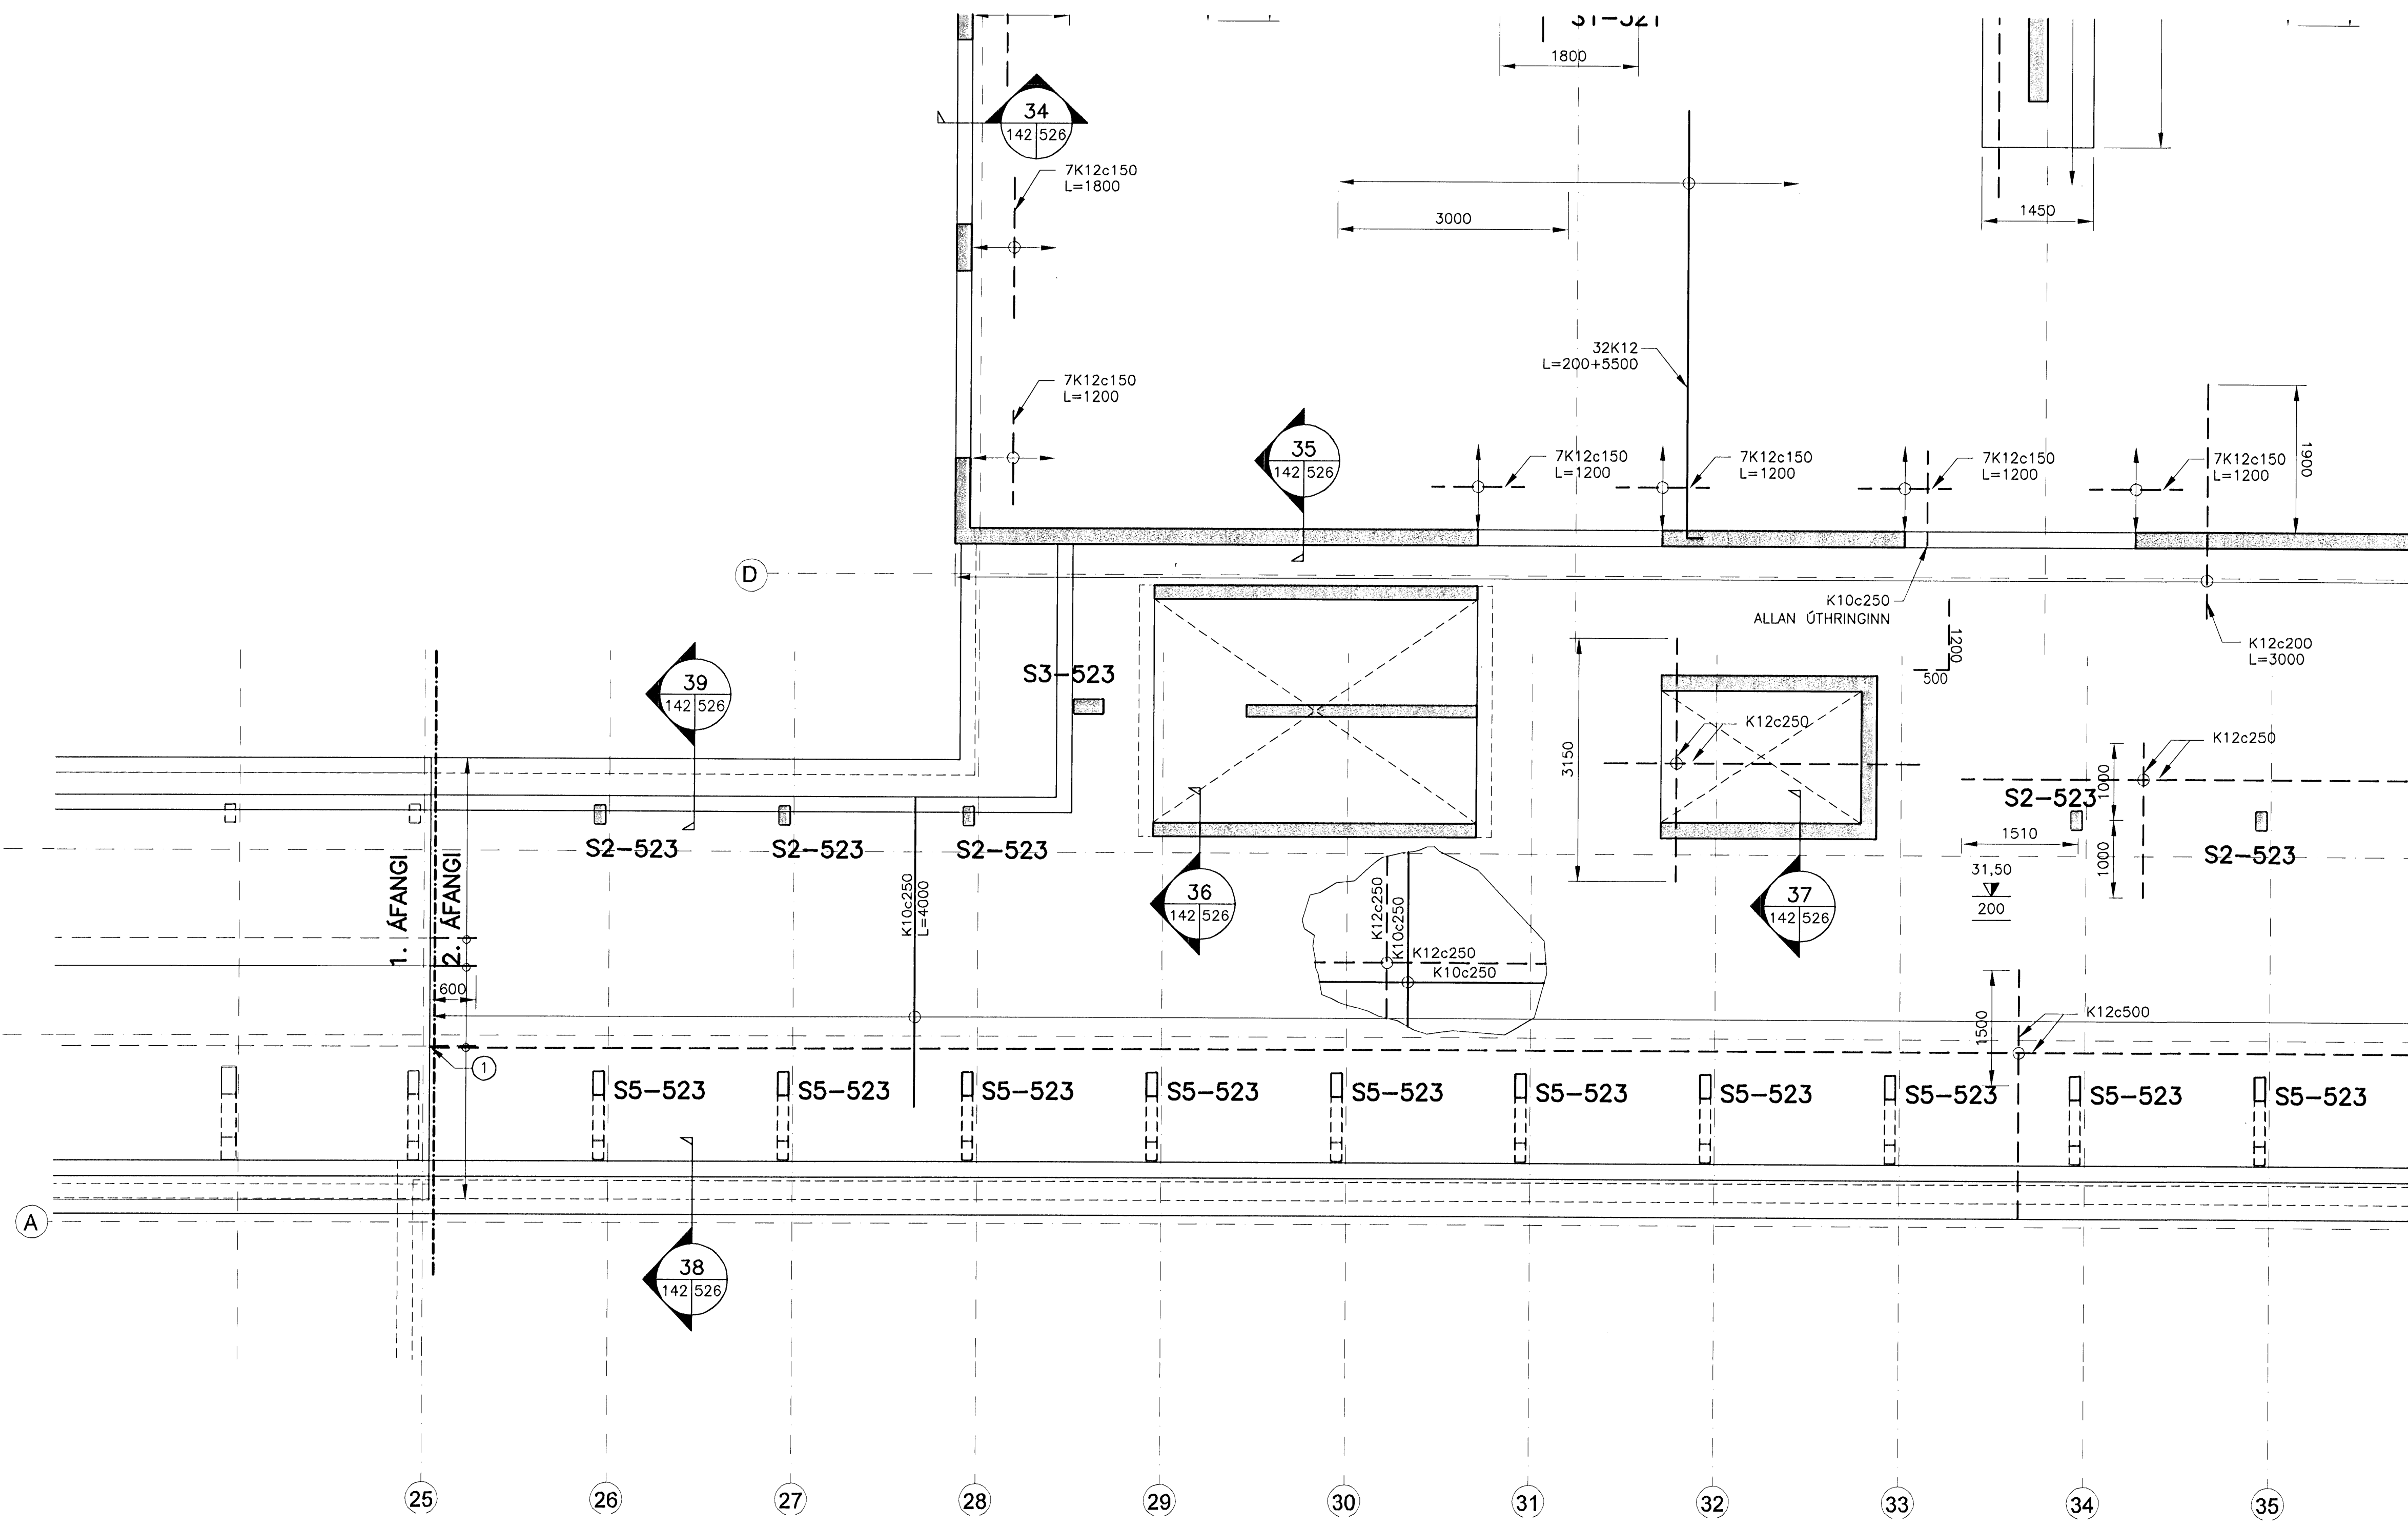

GRUNNMYND
 MKV. 1