


Samþykkt þann
05 MAR 2009
 Byggingafráttir / Hafnarfrófi
 F.h. Hrólfur S. Gunnlaugsson

ÚTGÁFUERILL			
NÚMÉR:	DAGS:	SKRIFINGAR:	HAUNAD:
B1	10.10.2006	BYGGINGARTEIKNING	HÖÖ
B2	10.01.2007	MÁLSETNINGAR Á SÓLUHATTA	HÖÖ
R1	19.08.2008	REYNDARTEIKNING	HÖÖ

DAGS. UNDRISKRIFAR: NAFN OG KT. SAMREINGARHÖNNUNAR:
 UNDRISKRIF: SAMREINGARHÖNNUNAR: *[Signature]*

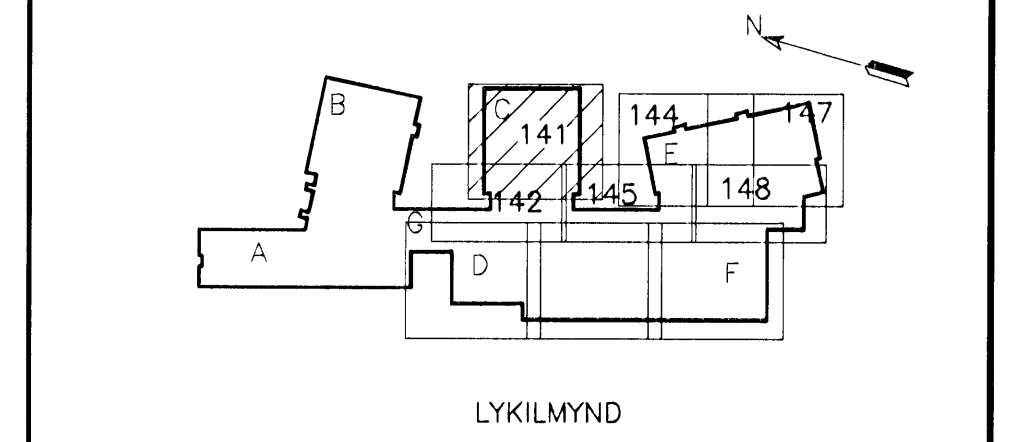

- ATHUGASEMDIR:**
- ALMENNAR SKÝRINGAR, DEILI OG SNID SJÁ TEIKN. B2-001 TIL B2-005
 - ALMENN JÄRNABENDING Í VEGGJUM NEMA ANNARS SÉ GETID Á SÉRMYNDUM.
 - K12c250 HH LÄRÉTT
 - K12c200 HH LÖDRÉTT
 - TVÖ LÖDRÉTT K16 JÄRN SKULU KOMA HVORU MEGIN VID GÖLFSÍÐ OP OG NÁ 700mm UPP ÚR PLÖTU
 - S- TÄKNAR SÖLUNÚMER, SJÁ TEIKN. B2-521 TIL B2-524
 - JÄRN SEM SÝND ERU GANGA Í GEGNUM GAT SKULU KLIPPT Í SUNDUR VID MIDJU GATSINS OG FÆRD ÚT FYRIR ÞAD.
- MKV. 1
 0 1000 2000 3000 4000 5000
 1:50 (I A1) mm
- ÖLL AFNOT OG AFRITUN TEIKNINGAR, AD HLUTA EDA HEILD, ER HÁÐ SKRIFLEGGU LEYFI HÖFUNDA.

VGK HÖNNUN
 GRENSÁSVEGI 1 · 108 REYKJAVÍK · Sími: 422 3000 · FAX: 422 3001
 VEFFANG: www.vgkhonnun.is · NETFANG: vgkhonnun@vgkhonnun.is

HEITI VERKS:
HRAUNVALLASKÓLI 2. ÁF.
DREKAVELLIR 9, HAFNARFIRDI

HEITI TEIKNINGAR:
BURDARVIRKI:
3. HÆÐ, GRUNNMYND
VEGGIR OG LOFTPLATA

MÁLT:	TEIKNAD:	GEYMSLUNÚMER:	VNR:
HAUNAD:	YRFARFAR:	MKV:	3.151.218
DAGS. UNDRISKRIFAR:	NAFN OG KT. HÖNNUNAR:	NR. TEIKNINGAR:	
31.12.2008	VGK-HÖNNUN	430572-0169	B2-141
UNDRISKRIF: HÖNNUNAR:	LÄRUS ÁRSELSSON	200862-5119	OTGAFAR: R1