


Samþykkt hann  
 05 MAR 2009  
 Byggingafulltrúinn í Hafnarfirði  
 F.h. Hrölfur S. Gunnlaugsson

ÚTGÁFUFRILL


NR.	DAGS:	SKRIFINGAR:	HANNAÐ:
B1	10.10.2006	BYGGINGARTEIKNING	HÓÓ
R1	19.08.2008	REYNDARTEIKNING	HÓÓ

DAGS. UNDRISKRIFTAR: NAFN OG KT. SAMRÆMINGARHÖNNUNDA:  
 UNDRISKRIFT SAMRÆMINGARHÖNNUNDA: *[Signature]*

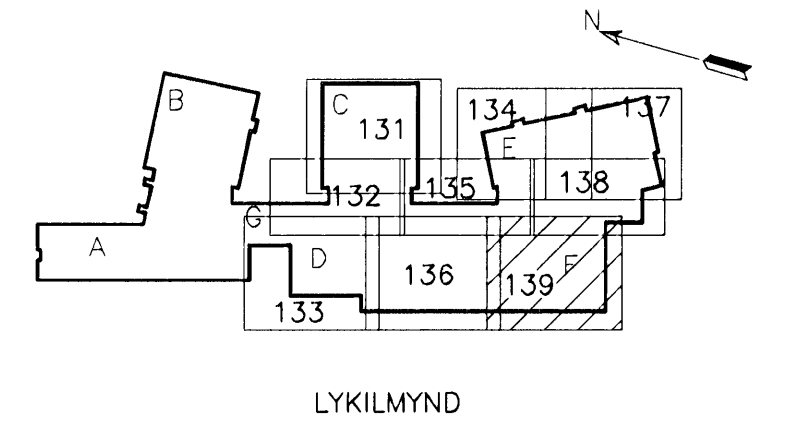

ATHUGASEMDIR:

- 1 ALMENNAR SKÝRINGAR, DEILI OG SNID SJÁ TEIKN. B2-001 TIL B2-005
- 3 ALMENN JÄRNABENDING Í VEGGJUM NEMA ANNARS SÉ GETID Á SÉRMYNDUM.
  - K12c250 HH LÁRÉTT
  - K12c200 HH LÓDRÉTT
- 4 TVÖ LÓDRÉTT K16 JÄRN SKULU KOMA HVORU MEGIN VID GÖLFSÍÐ OP OG NÁ 700mm UPP ÓR PLÖTU
- 5 S- TÄKNAR SÖLUNÖMER, SJÁ TEIKN. B2-521 TIL B2-524

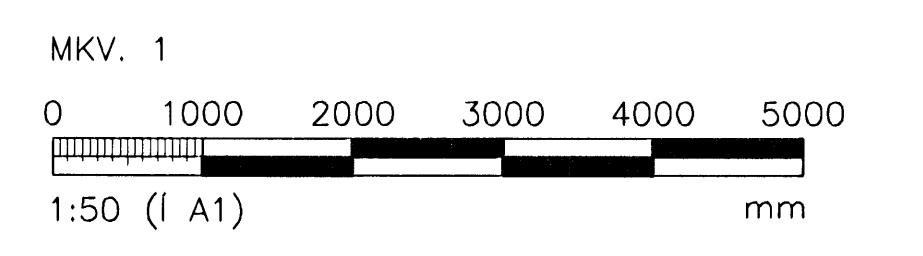

**VGK HÖNNUN**  
 GRENSÁSVEGI 1 · 108 REYKJAVÍK · Sími: 422 3000 · FAX: 422 3001  
 VEFFANG: www.vgkhonnun.is · NETFANG: vgkhonnun@vgkhonnun.is

HRAUNVALLASKÓLI 2. ÁF.  
 DREKAVELLIR 9, HAFNARFIRDI

HEITI TEIKNINGAR:  
 BURÐARVIRKI:  
 2. HÆÐ, GRUNNMYND  
 VEGGIR OG LOFTPLATA

MELT:	TEIKNAD:	GETUSLUNGMER:	VNR:
	LS		3.151.218
HANNAÐ:	YFIRFARID:	MKV:	NR. TEIKNINGAR:
HÓÓ		1:50	
DAGS. UNDRISKRIFTAR:	NAFN OG KT. HÖNNUNDA:		
31.12.2008	VGK-HÖNNUN	430572-0169	<b>B2-139</b>
UNDRISKRIFT HÖNNUNDA:			ÚTGÁFA:
LÁRUS ÁRSELSSON		200862-5119	<b>R1</b>

GRUNNMYND  
 MKV. 1

