


Samþykkt þann  
 05 MAR 2009  
 Byggingafultrúinn í Hafnarfirði  
 F.h. Hrólfur S. Gunnlaugsson

ÓTGÁFUFRILL

NÚMÉR	DAGS	SKÝRINGAR	HANNAÐ
B1	10.10.2006	BYGGINGARTEIKNING	HÓÓ
B2	10.01.2007	KÓTA PLÖTUYKKT BÉTT VÍÐ, BREYTING Í SLAKB.	HÓÓ
R1	19.08.2008	REYNDARTEIKNING	HÓÓ


DAGS. UNDRISKRIFTAR: NAFN OG KT. SAMRÆMINGARHÖNNUÐAR:  
 UNDRISKRIFT SAMRÆMINGARHÖNNUÐAR: *[Signature]*

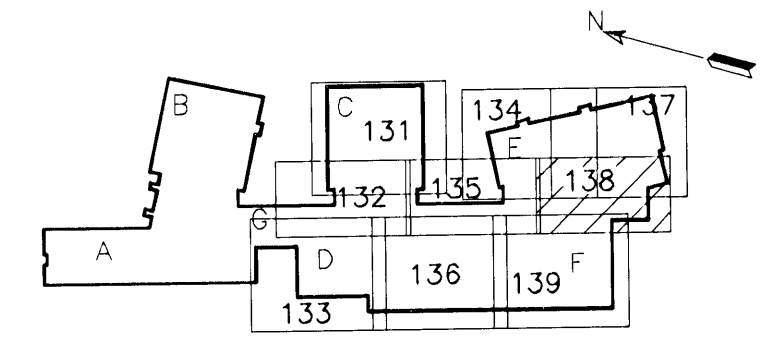

LYKILMYND

ATHUGASEMDIR:

- 1 ALMENNAR SKÝRINGAR, DEILI OG SNID SJÁ TEIKN. B2-001 TIL B2-005
- 3 ALMENN JÁRNABENDING Í VEGGJUM NEMA ANNARS SÉ GETIÐ Á SÉRMYNDUM.
  - K12c250 HH LÁRÉTT
  - K12c200 HH LÓDRÉTT
- 4 TVÖ LÓDRÉTT K16 JÁRN SKULU KOMA HVORU MEGIN VÍÐ GÓLFSÍÐ OP OG NÁ 700mm UPP ÚR PLÖTU
- 5 S- TÁKNAR SÓLUNÚMÉR, SJÁ TEIKN. B2-521 TIL B2-524
- 6 JÁRN SEM SÝND ERU GANGA Í GEGNUM GAT SKULU KLIPPT Í SUNDUR VÍÐ MIDJU GATSINS OG FÆRD ÓT FYRIR ÞAÐ.

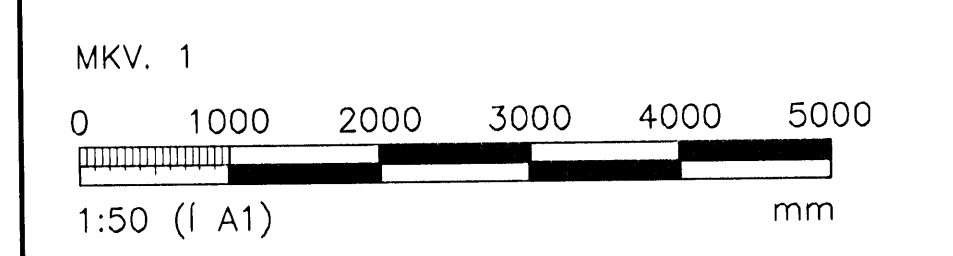


ÖLL AFNOT OG AFRITUN TEIKNINGAR, AD HLUTA EDA HELD, ER HÁÐ SKRIFLEGU LEYFI HÖFUNDA.

**VGK HÖNNUN**  
 GRENSÁSVEGI 1 · 108 REYKJAVÍK · SÍMI: 422 3000 · FAX: 422 3001  
 VEFANG: www.vgkhonnun.is · NETFANG: vgkhonnun@vgkhonnun.is

HEITI VERKS:  
**HRAUNVALLASKÓLI 2. ÁF.**  
**DREKAVELLIR 9, HAFNARFIRÐI**

HEITI TEIKNINGAR:  
**BJURDARVIRKI:**  
**2. HÆÐ, GRUNNMYND**  
**VEGGIR OG LOFTPLATA**

MELT:	TEIKNAD:	DEIÐISLUNUMÉR:	VNR:
	LS		3.151.218
HANNAÐ:	YFIRFAR:	MKV:	NR. TEIKNINGAR:
HÓÓ		1:50	
DAGS. UNDRISKRIFTAR:	NAFN OG KT. HÖNNUÐAR:	DEIÐISLUNUMÉR:	ÓTGÁFA:
31.12.2008	VGK-HÖNNUN	430572-0169	
UNDRISKRIFT HÖNNUÐAR:	LÁRUS ÁRSELSOON	200862-5119	R1

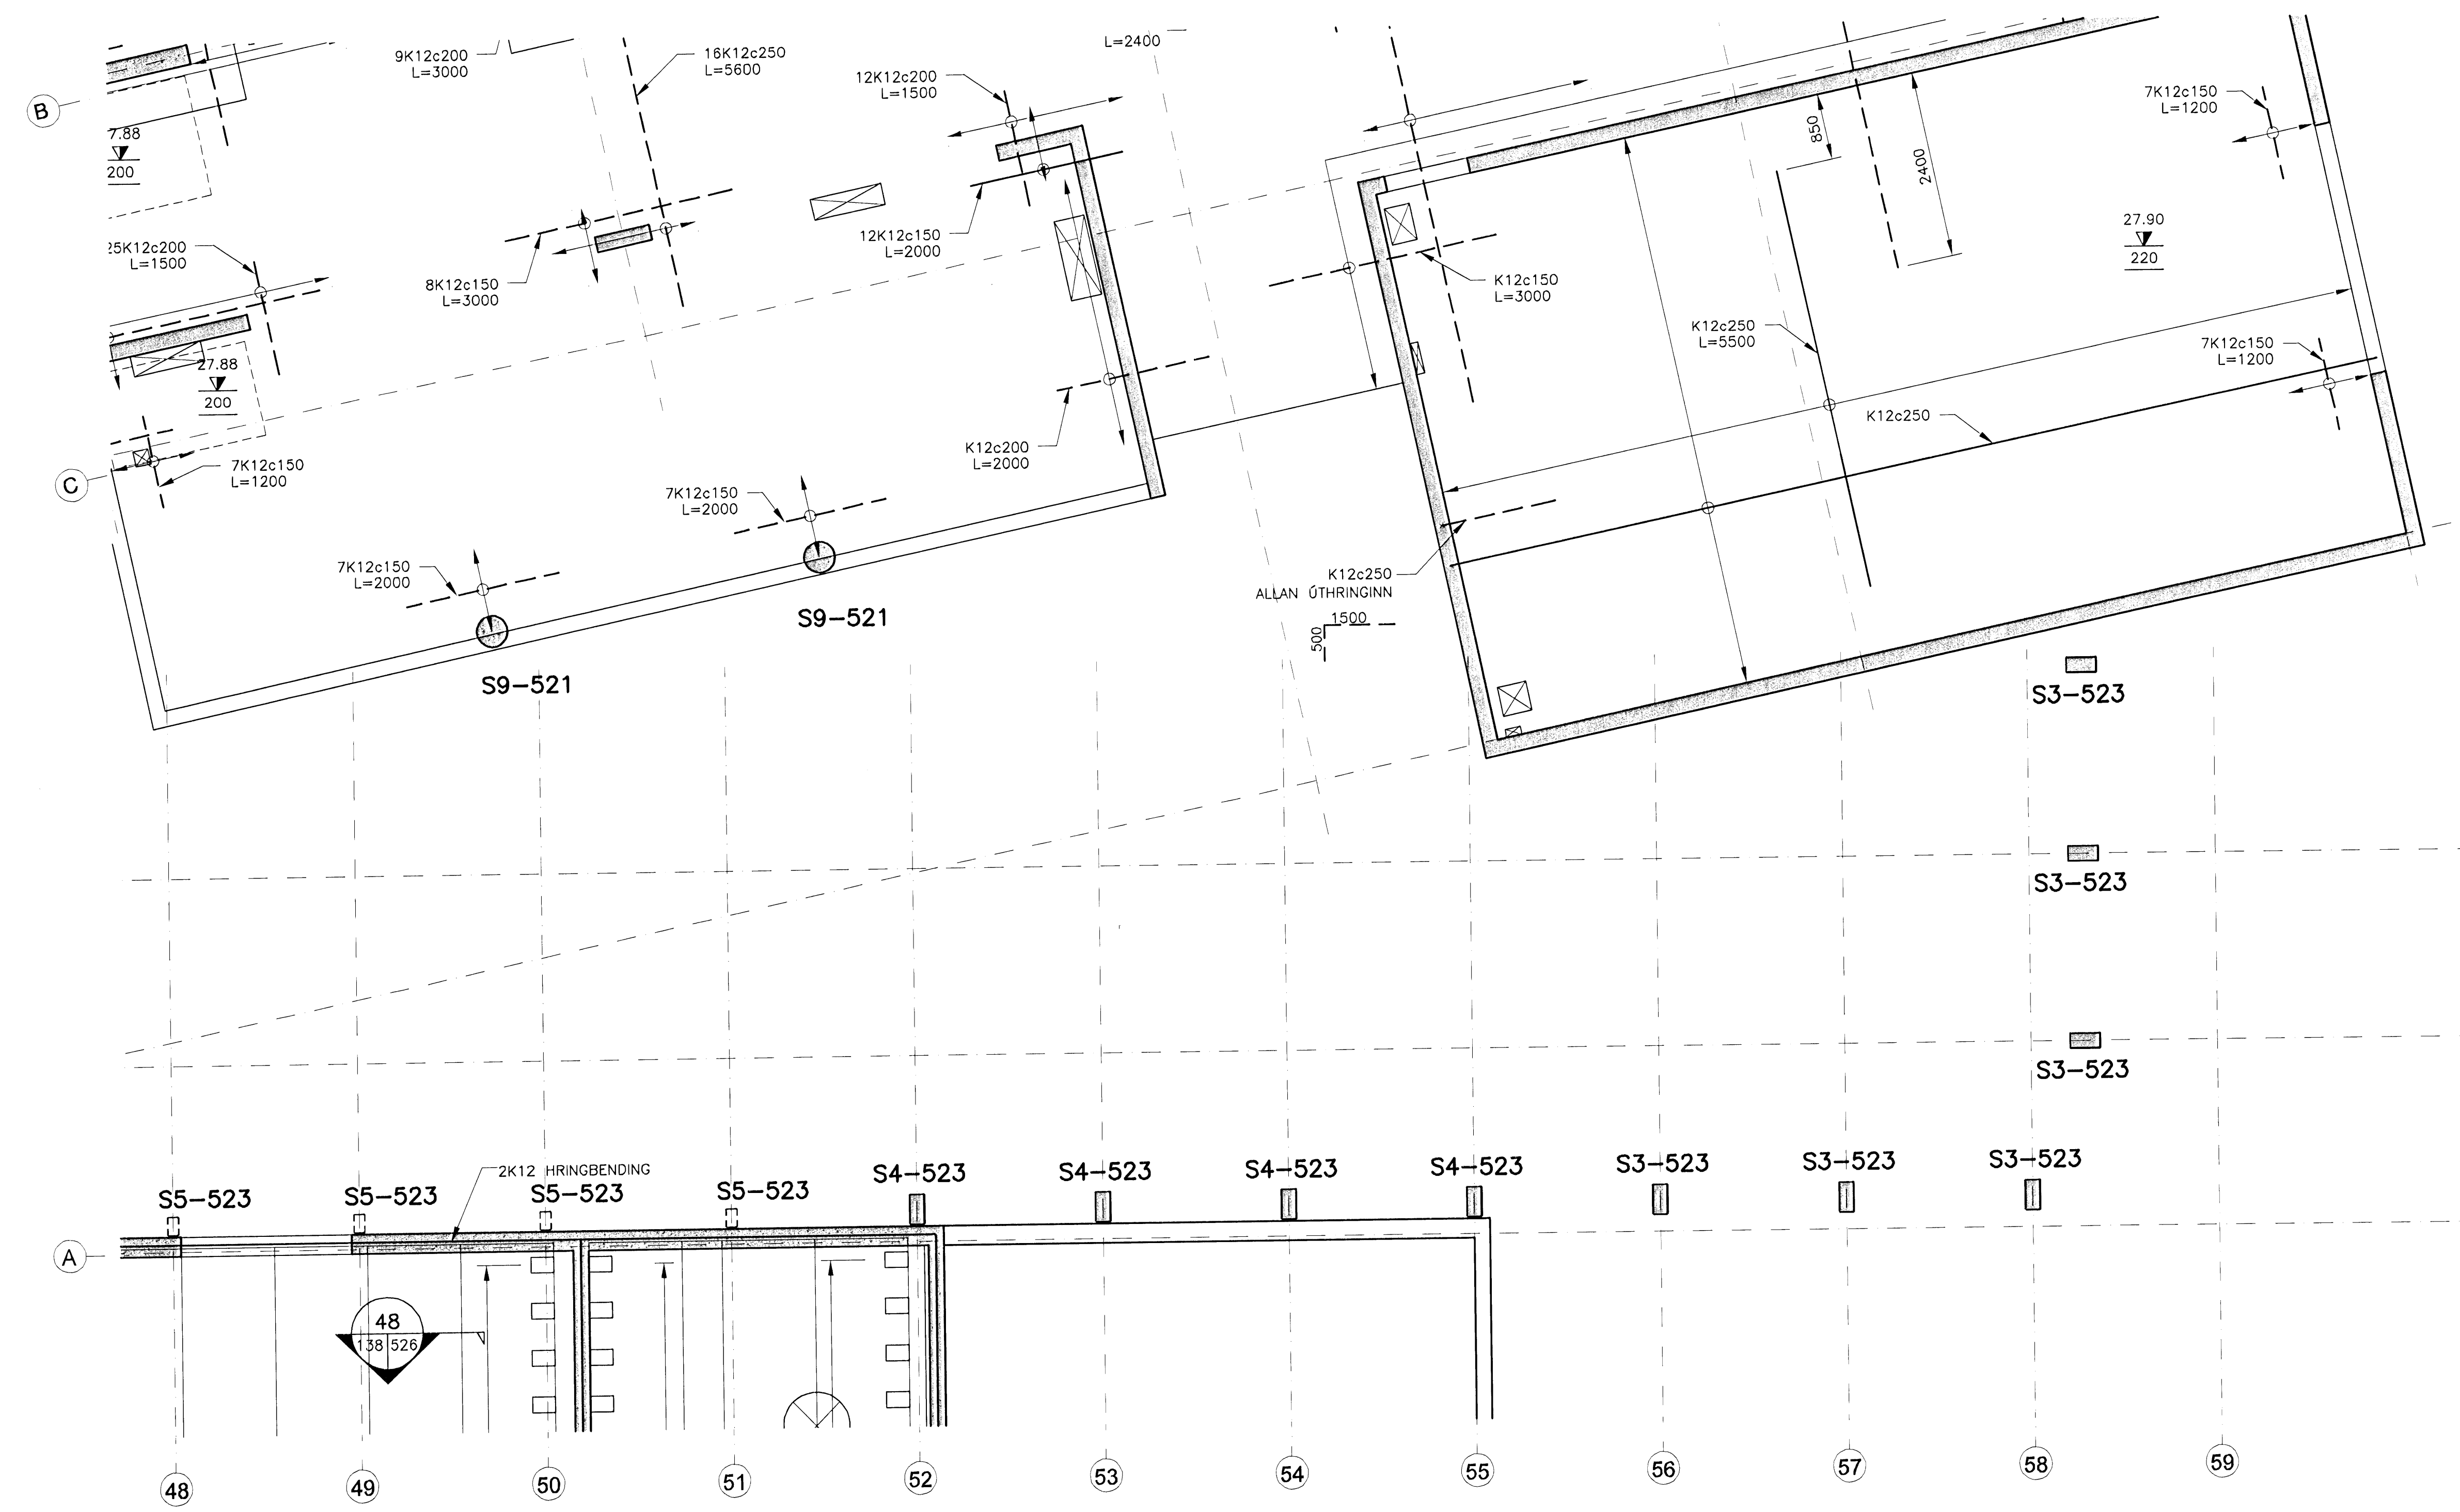

GRUNNMYND  
 MKV. 1