


Samþykkt bann
 05 MAR 2009
 Byggingafulltrúinn í Hafnarfirði
 F.h. Hrólfur S. Gunnlaugsson

ÚTGÁFUFRILL

NR.	DAGS.	SKRIFINGAR.	HANNAÐ.
B1	10.10.2006	BYGGINGARTEIKNING	HÓÓ
B2	10.01.2007	KÓTA OG PLÖTUÞYKKT BÉTT VÍÐ	HÓÓ
B3	15.11.2007	STÆKKUN HÓSS	LÁ
R1	19.08.2008	REYNDARTEIKNING	LÁ


DAGS. UNDRISKRIFTAR: NAFN OG KT. SAMREINGARHÖNNUNAR:
 UNDRISKRIFT SAMREINGARHÖNNUNAR:

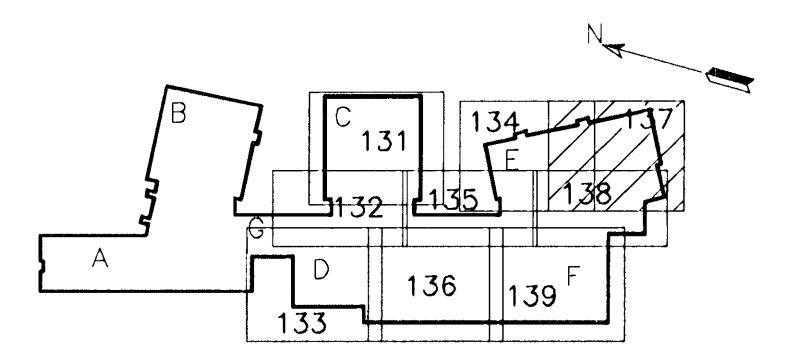

LYKILMYND

ATHUGASEMDIR:

- ALMENNAR SKÝRINGAR, DEILI OG SNID SJÁ TEIKN. B2-001 TIL B2-005
- ALMENN JÁRNABENDING Í VEGGJUM NEMA ANNARS SÉ GETIÐ Á SÉRMYNDUM.
 - K12c250 HH LÁRÉTT
 - K12c200 HH LÓDRÉTT
- TVÖ LÓDRÉTT K16 JÁRN SKULU KOMA HVORU MEGIN VÍÐ GÓLFSÍÐ OP OG NÁ 700mm UPP ÓR PLÖTU
- S- TÁKNAR SÓLUNÚMER, SJÁ TEIKN. B2-521 TIL B2-524
- JÁRN SEM SÝND ERU GANGA Í GEGNUM GAT SKULU KLIPPT Í SUNDUR VÍÐ MIDJU GATSINS OG FÉRD ÓT FYRIR ÞAÐ.

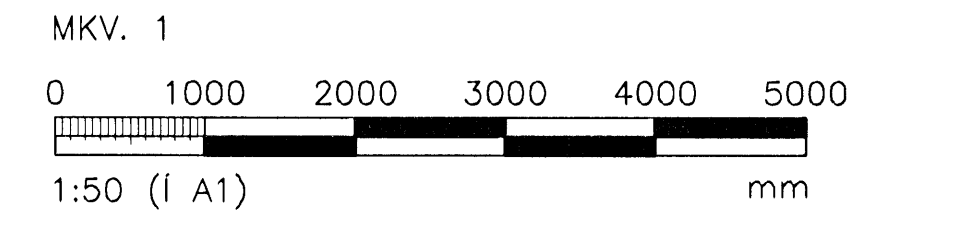


ÖLL AFNOT OG AFRITUN TEIKNINGAR, AD HLUTA EGA HEILD, ER HÁÐ SKRIFLEGU LEYFI HÖFUNDA.



HEITI VERKS:
HRAUNVALLASKÓLI 2. ÁF.
 DREKAVELLIR 9, HAFNARFIRÐI

HEITI TEIKNINGAR:
 BURDARVIRKI:
 2. HÆÐ, GRUNNMYND
 VEGGIR OG LOFTPLATA

MÆLI:	TEIKNAR:	DEYMSLUNGMER:	VNR:
	LS		3.151.218
HANNAÐ:	YFIRFARÐ:	MKV:	NR. TEIKNINGAR:
HÓÓ		1:50	
DAGS. UNDRISKRIFTAR:	NAFN OG KT. HÖNNUNAR:	430572-0169	B2-137
31.12.2008	VGK-HÖNNUN		
UNDRISKRIFT HÖNNUNAR:	LÁRUS ÁRSÆLSSON	200862-5119	ÚTGÁFA: R1

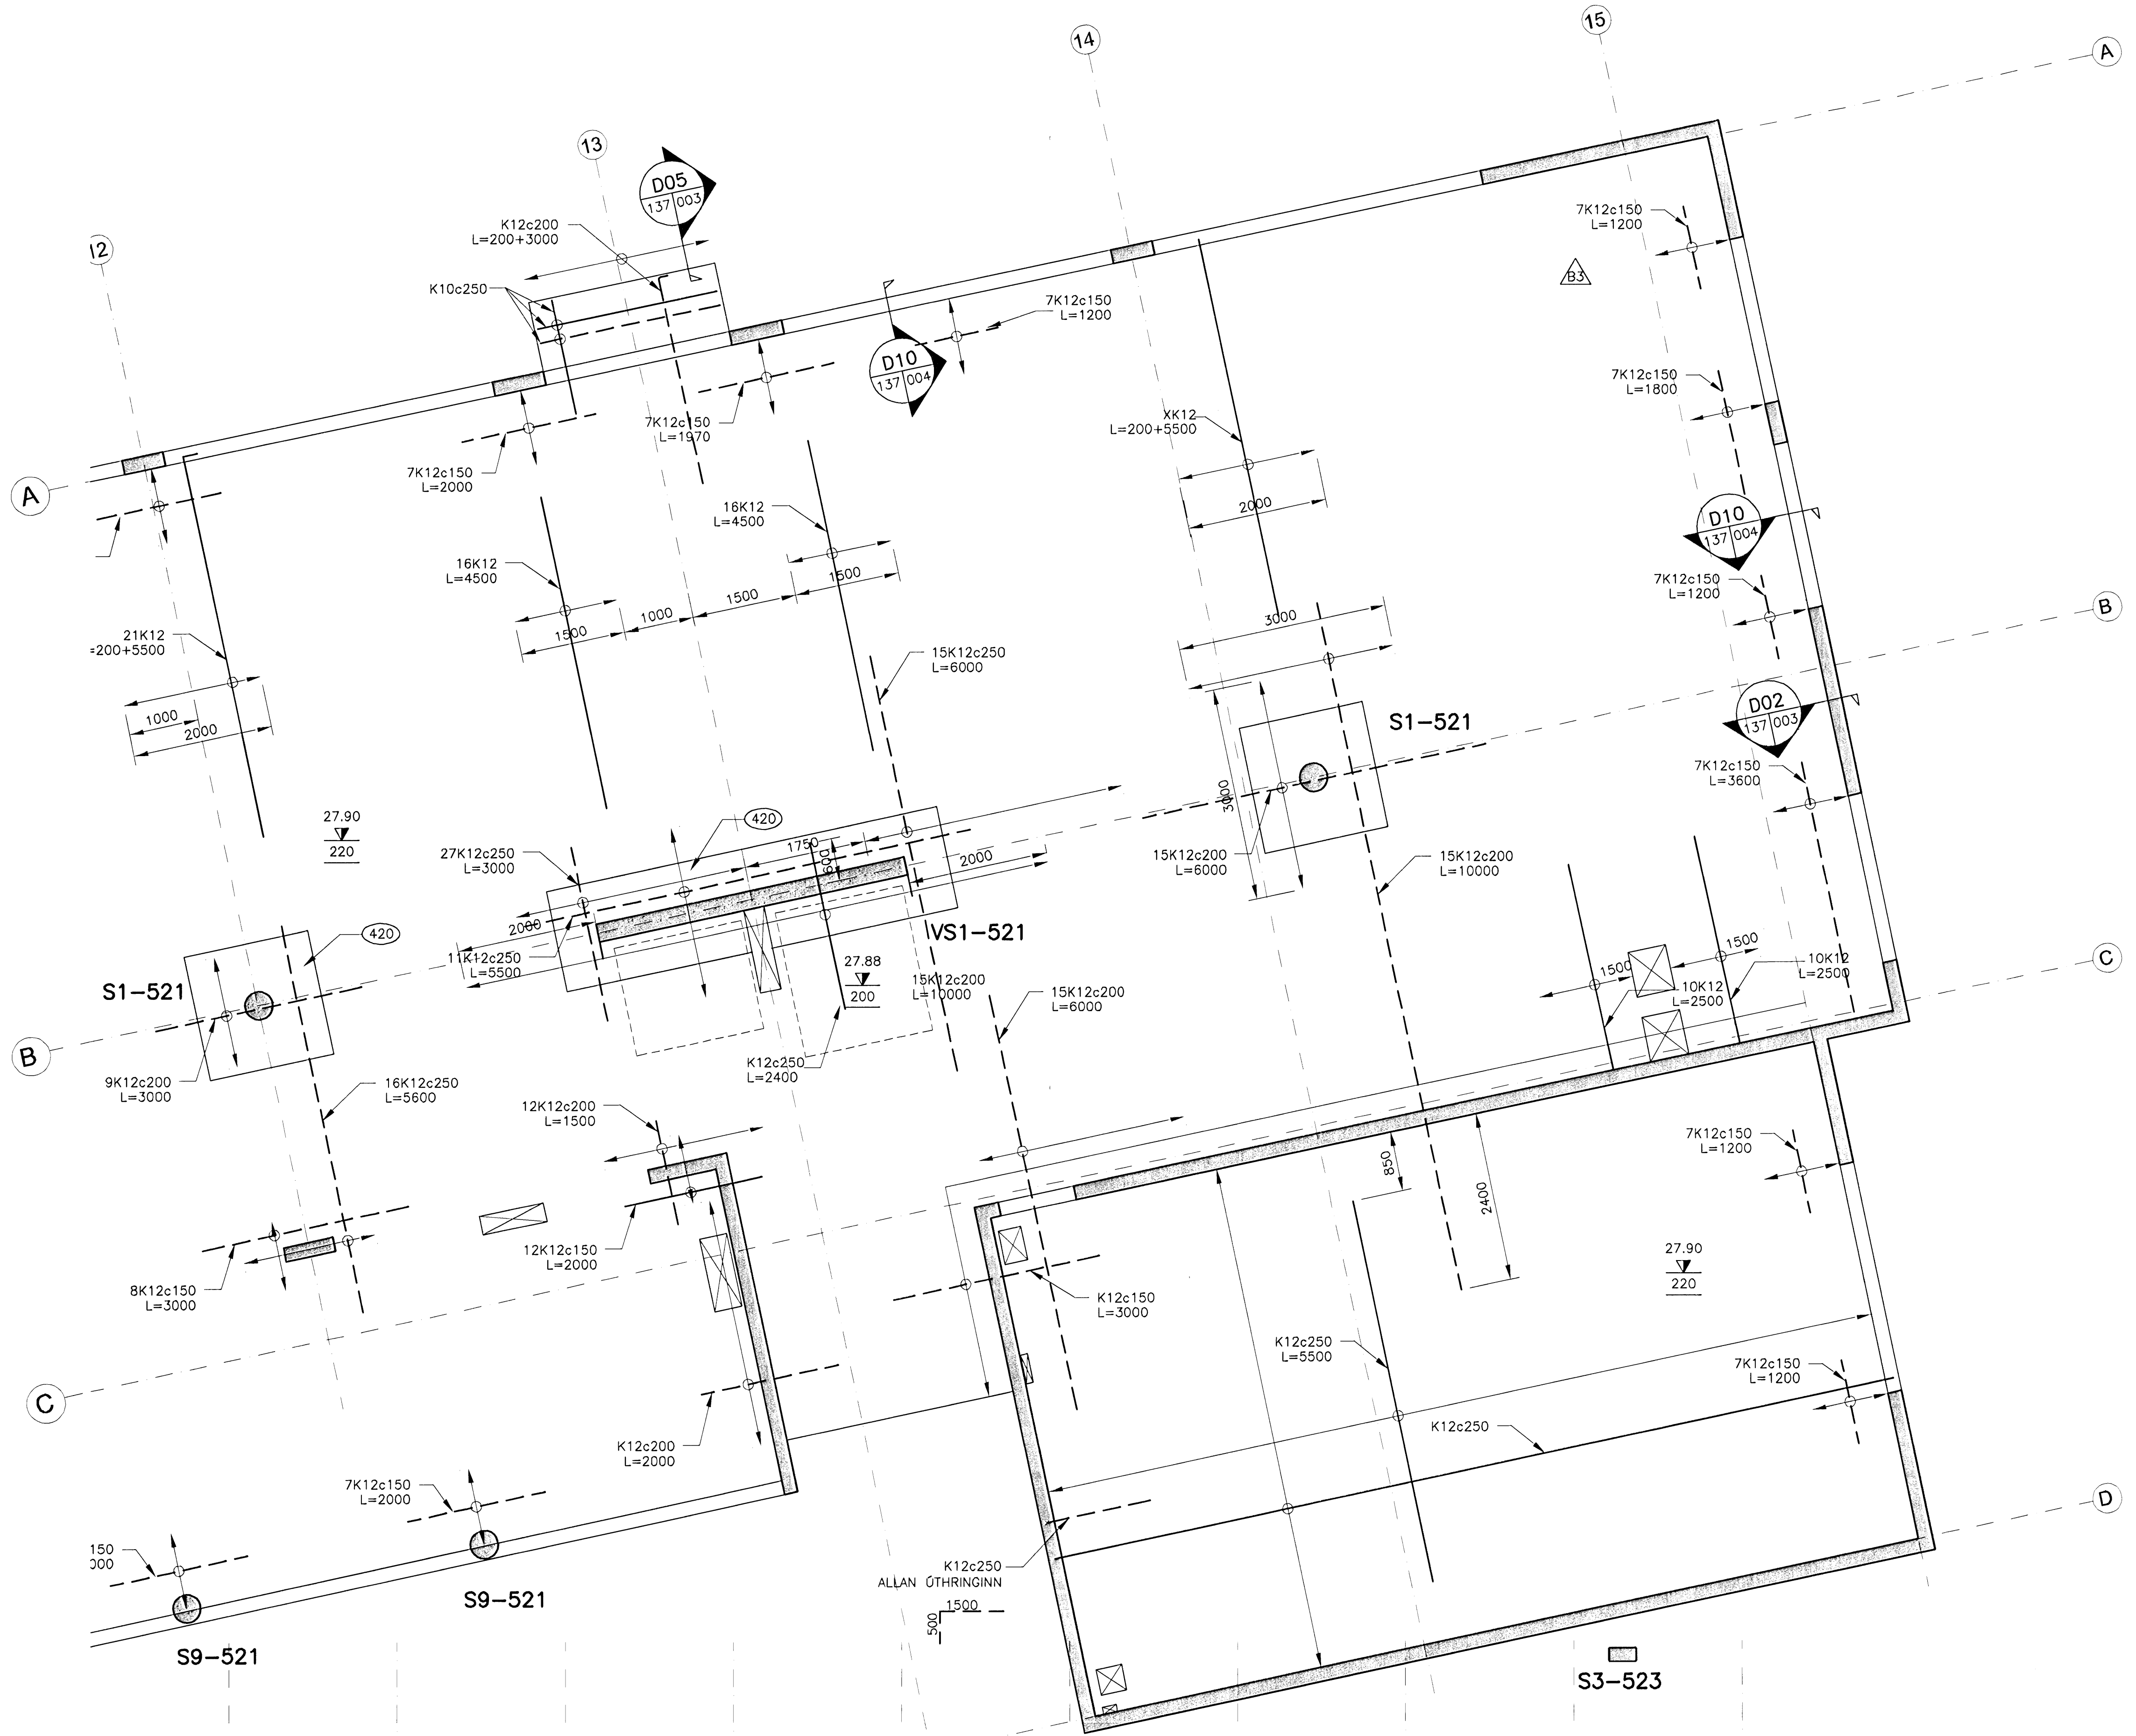

GRUNNMYND
 MKV. 1