
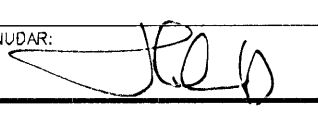



ÚTGÁFUFRILL

NÚMÉR	DAGS	SKRIFINGAR	HANNAÐ
B1	10.10.2006	BYGGINGARTEIKNING	PG
B2	10.01.2007	BREYTT FYRIRKOMULAG KAPLA	HÖÖ
B3	14.01.2008	ÝMSAR BREYTINGAR	JGG
R1	19.08.2008	REYNDARTEIKNING	JGG

DAGS. UNDRISKRIFTAR: NAFN OG KT. SAMRÆMINGARHÖNNUNAR:  
 UNDRISKRIFT SAMRÆMINGARHÖNNUNAR: 

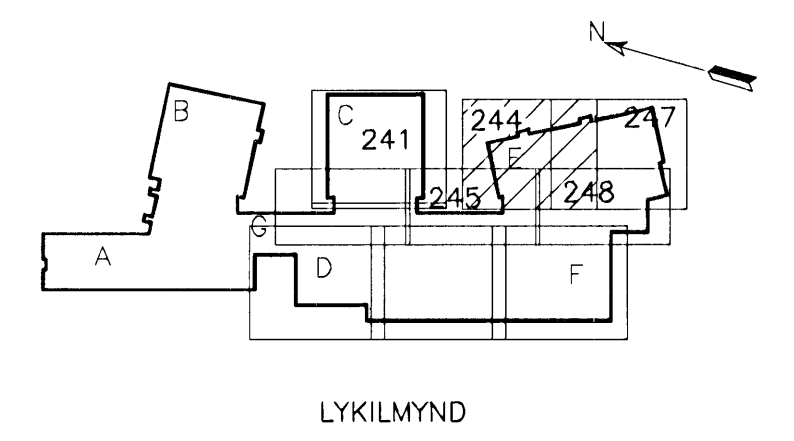

- ATHUGASEMDIR:**
- 1 ALMENN DEILI EFTIRSPENNUKAPLA, SJÁ TEIKN. B2-005
  - 2 HÆÐ FRÁ PLÖTUBOTNI YFIR Í MIDJAN EFTIRSP. KAPAL ER 100mm NEMA ANNAD SÉ SÝNT Á TEIKN.
  - 3 ALMENN TÁKN EFTIRSPENNUKAPLA, SJÁ TEIKN. B2-002
  - 4 UPPHAFS- OG ENDAHÆÐARLEGA KAPALS Í STEFNU A ER 100mm FRÁ PLÖTUBOTNI
  - 5 UPPHAFS- OG ENDAHÆÐARLEGA KAPALS Í STEFNU B ER 85mm FRÁ PLÖTUBOTNI

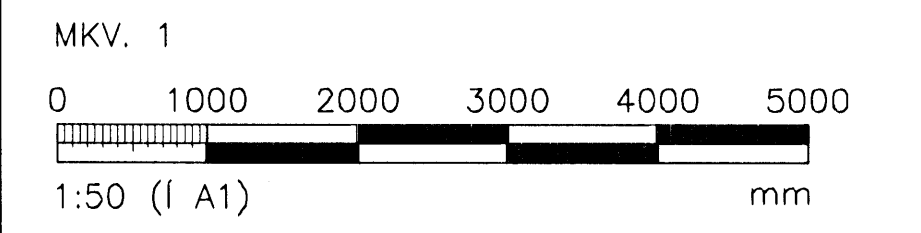

ÖLL AFNOT OG AFRIÐUN TEIKNINGAR, JÖ HLUÐA EÐA HEILD, ER HÁÐ SKRIFLEGU LEFTI HÖFUNDA.




HEITI VERKS:  
**HRAUNVALLASKÓLI 2. AF.  
 DREKAVELLIR 9, HAFNARFIRÐI**

HEITI TEIKNINGAR:  
**BURÐARVIRKI:  
 3. HÆÐ, GRUNNMYND, EFTIRSPENNUKAPLAR  
 VEGGIR OG LOFTPLATA**

MÆLT	TEIKNAD	GENUSLUNAMER	VNR
HANNAÐ	YFIRFAR	MKV	NR. TEIKNINGAR
DAGS. UNDRISKRIFTAR:	NAFN OG KT. HÖNNUNAR:	430572-0169	<b>B2-244</b>
UNDRISKRIFT HÖNNUNAR:	LÁRUS ÁRSÆLLSSON	200862-5119	ÚTGÁFA R1

**3. HÆÐ, GRUNNMYND, EFTIRSPENNUKAPLAR**  
 MKV. 1

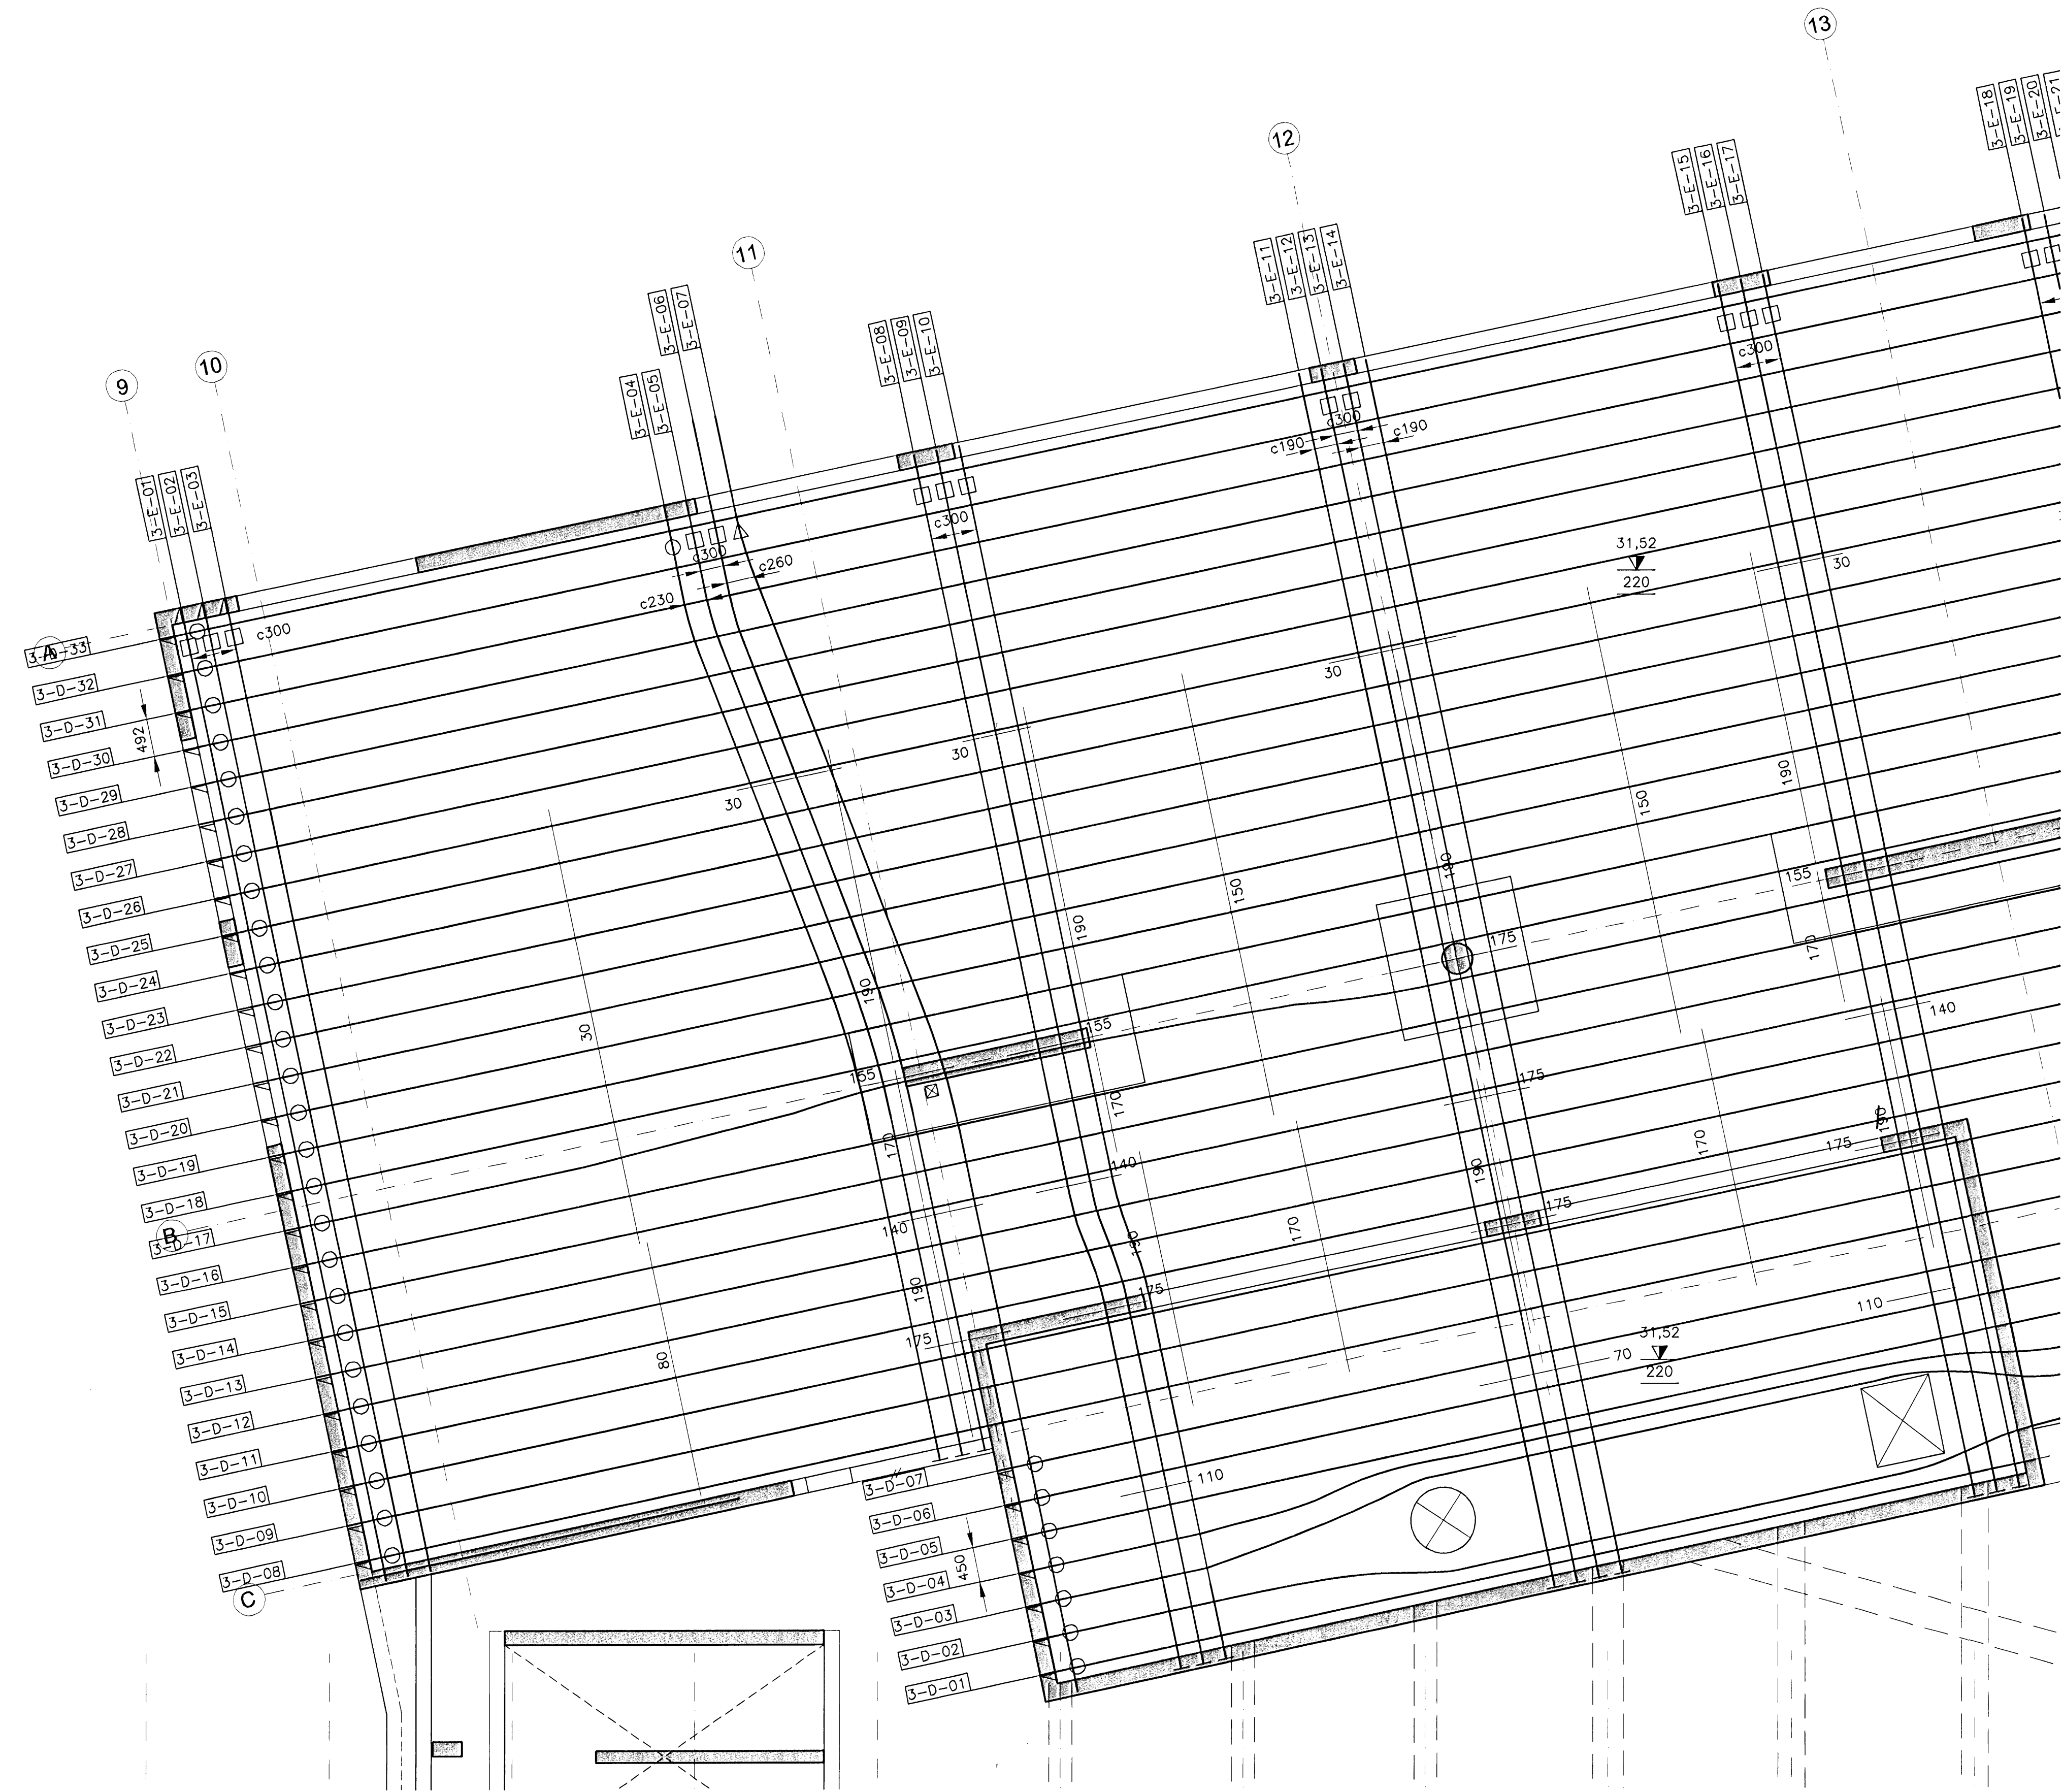

A  
B  
C  
D

1 2 3 4 5 6

1 2 3 4 5 6