


Samþykkt þann
05 MAR 2009

Byggingafulltrúinn í Hafnarfirði
F.h. Hrólfur S. Gunnlaugsson

ÓTGÁFUFRILL

| NÚMÉR: | DAGS: | SKRINDAR: | HANNAÐ: |
|--------|------------|-------------------|---------|
| B1 | 10.10.2006 | BYGGINGARTEIKNING | HÓÓ |
| R1 | 19.08.2008 | REYNDARTEIKNING | HÓÓ |


DAGS. UNDIRSKRIFTAR: NAFN OG KT. SAMREINGARHÖNNUNÐAR:
UNDIRSKRIFT SAMREINGARHÖNNUNÐAR:

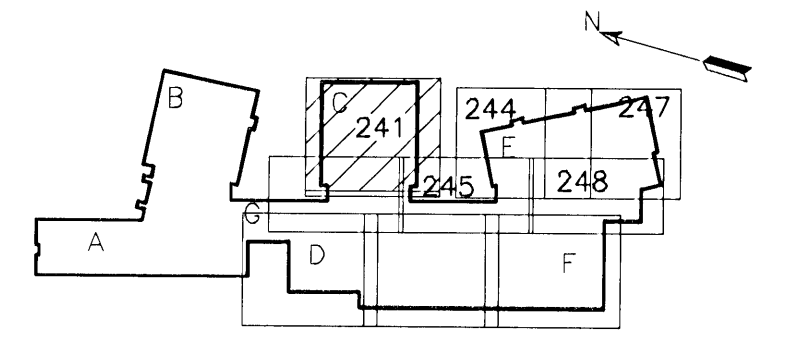

LYKILMYND

ATHUGASEMDIR:

- 1 ALMENN DEILI EFTIRSPENNUKAPLA, SJÁ TEIKN. B2-005
- 2 HÆÐ FRÁ PLÖTUBOTNI YFIR Í MIÐJAN EFTIRSP. KAPAL ER 100mm NEMA ANNAD SÉ SÝNT Á TEIKN.
- 3 ALMENN TÁKN EFTIRSPENNUKAPLA, SJÁ TEIKN. B2-002
- 4 UPPHAFS- OG ENDAHÆÐARLEGA KAPALS Í STEFNU A ER 100mm FRÁ PLÖTUBOTNI
- 5 UPPHAFS- OG ENDAHÆÐARLEGA KAPALS Í STEFNU B ER 115mm FRÁ PLÖTUBOTNI

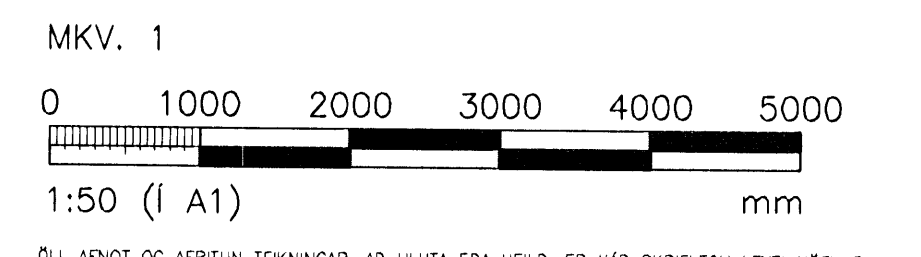

ÖLL MNOT OG AFRITUN TEIKNINGAR, AD HLUÐA EÐA HEILD, ER HÉÐ SKRIFLEGGU LEYFI HÖFUNDA.

VGK HÖNNUN
 GREINSÁSVEGI 1 · 108 REYKJAVÍK · Sími: 422 3000 · Fax: 422 3001
 VEFFANG: www.vgkhonnun.is · NETFANG: vgkhonnun@vgkhonnun.is

HETTI VERKS:
HRAUNVALLASKÓLI 2. ÁF.
DREKAVELLIR 9, HAFNARFIRÐI

HETTI TEIKNINGAR:
BURDARVIRKI:
3. HÆÐ, GRUNNMYND, EFTIRSPENNUKAPLAR
VEGGIR OG LOFTPLATA

| MÁLI: | TEIKNAR: | DEYMSLUNINGUR: | VNR: |
|---|-----------------------------------|----------------|---------------|
| HANNAÐ: HÓÓ | YFIRFARÐ: LS | MKV: 1:50 | 3.151.218 |
| DAGS. UNDIRSKRIFTAR: 31.12.2008 | NAFN OG KT. HÖNNUNÐAR: VGK-HÖNNUN | 430572-0169 | B2-241 |
| UNDIRSKRIFT HÖNNUNÐAR: LÁRUS ÁRSKILSSON | 200862-5119 | | R1 |

3. HÆÐ, GRUNNMYND, EFTIRSPENNUKAPLAR
MKV. 1

