


3. HÆÐ, GRUNNMYND, EFTIRSPENNUKAPLAR
MKV. 1


Samþykkt þann
05 MAR 2009
Byggingafulltrúinn / Hafnarfirði
Fh. Hrólfur S. Gunnlaugsson

ÓTGÁFUFERILL			
NÚMÉR	DAGS	SKRIFINGAR	HANNAÐ
B1	10.10.2006	BYGGINGARTEIKNING	HÓÓ
R1	19.08.2008	REYNDARTEIKNING	HÓÓ

ÞAGS. UNDRISKRIFAR: NAFN OG KT. SAMRÆMINGARHÖNNUNÐAR:
UNDRISKRIF SAMRÆMINGARHÖNNUNÐAR:

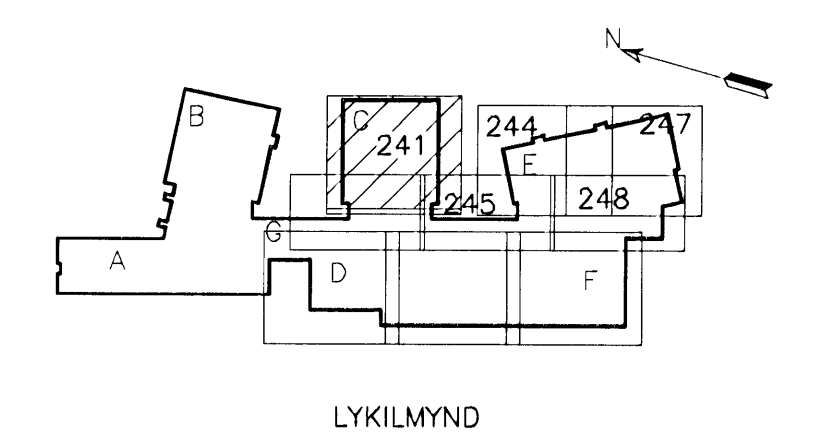

- ATHUGASEMDIR:**
- 1 ALMENN DEILI EFTIRSPENNUKAPLA, SJÁ TEIKN. B2-005
 - 2 HÆÐ FRÁ PLÖTUBOTNI YFIR Í MIÐJAN EFTIRSP. KAPAL ER 100mm NEMA ANNAD SÉ SÝNT Á TEIKN.
 - 3 ALMENN TÁKN EFTIRSPENNUKAPLA, SJÁ TEIKN. B2-002
 - 4 UPPHAFS- OG ENDAHÆÐARLEGA KAPALS Í STEFNU A ER 100mm FRÁ PLÖTUBOTNI
 - 5 UPPHAFS- OG ENDAHÆÐARLEGA KAPALS Í STEFNU B ER 115mm FRÁ PLÖTUBOTNI

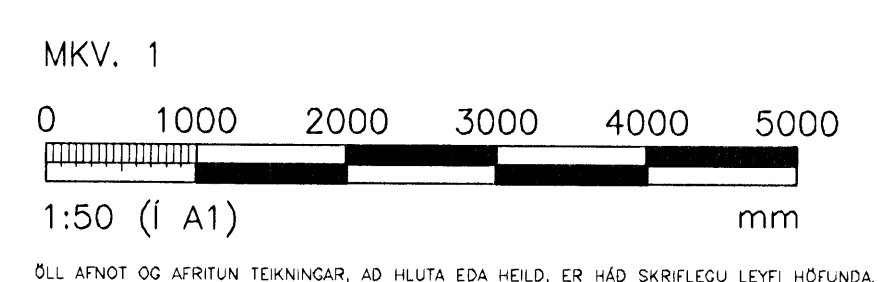

ÖLL AFNOT OG AFRITUN TEIKNINGAR, AD HELUTA EDA HEILD, ER HÁÐ SKRIFLEGU LEYFI HÖFUNDA

VGK HÖNNUN
GRENSÁSVEGI 1 · 108 REYKJAVÍK · Sími: 422 3000 · Faxi: 422 3001
VEFFANG: www.vgkhonnun.is · NETFANG: vgkhonnun@vgkhonnun.is

HEITI VERKS:
**HRAUNVALLASKÓLI 2. ÁF.
DREKAVELLIR 9, HAFNARFIRÐI**

HEITI TEIKNINGAR:
**BURDARVIRKI:
3. HÆÐ, GRUNNMYND, EFTIRSPENNUKAPLAR
VEGIR OG LOFTPLATA**

MLT:	TEIKNAD:	LS	GEYMSLUNÚMÉR:	VNR:
HANNAÐ:	YFIRFARID:	LS	MKV:	3.151.218
DAGS. UNDRISKRIFAR:	NAFN OG KT. HÖNNUNÐAR:			NR. TEIKNINGAR:
31.12.2008	VGK-HÖNNUN		430572-0169	B2-241
UNDRISKRIF HÖNNUNÐAR:	LÁRUS ÁRSELSSON		200862-5119	ÓTGAFA:
				R1