

2. HÆÐ, GRUNNMYND, EFTIRSPENNUKAPLAR
MKV. 1


Samþykkt þann
05 MAR 2009
Byggingafrúnni í Hafnarfirði
Fh. Hrólfur S. Gunnlaugsson

ÓTGÁFUFRILL

NÚMÉR	DAGS	SKRIFINGAR	HANNAÐ
B1	10.10.2006	BYGGINGARTEIKNING	HÓÓ
B2	10.01.2007	ÝMSAR BREYTINGAR	HÓÓ
B3	15.11.2007	STÆKKUN HÓSS	HÓÓ
B4	20.11.2007	BREYTT HÉÐARLEGA KAPLA	HÓÓ/PG
R1	19.08.2008	REYNDARTEIKNING	HÓÓ/PG


DAGS. UNDRISKRIFAR: NAFN OG KT. SAMREYNDINGARHÖNNUNAR:

UNDRISKRIF SAMREYNDINGARHÖNNUNAR:

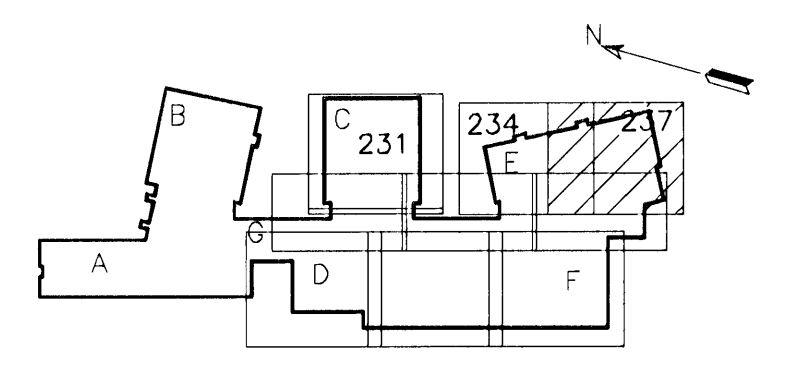

LYKILMYND

- ATHUGASEMDIR:**
- 1 ALMENN DELI EFTIRSPENNUKAPLA, SJÁ TEIKN. B2-005
 - 2 HÆÐ FRÁ PLÖTUBOTNI YFIR Í MIDJAN EFTIRSP. KAPAL ER 110mm NEMA ANNAD SÉ SÝNT Á TEIKN.
 - 3 ALMENN TÁKN EFTIRSPENNUKAPLA, SJÁ TEIKN. B2-002
 - 4 UPPHAFS- OG ENDAHÉÐARLEGA KAPALS Í STEFNU E ER 110mm FRÁ PLÖTUBOTNI Í MIDJAN EFTIRSPENNUKAPAL.
 - 5 UPPHAFS- OG ENDAHÉÐARLEGA KAPALS Í STEFNU D ER 125mm FRÁ PLÖTUBOTNI Í MIDJAN EFTIRSPENNUKAPAL.

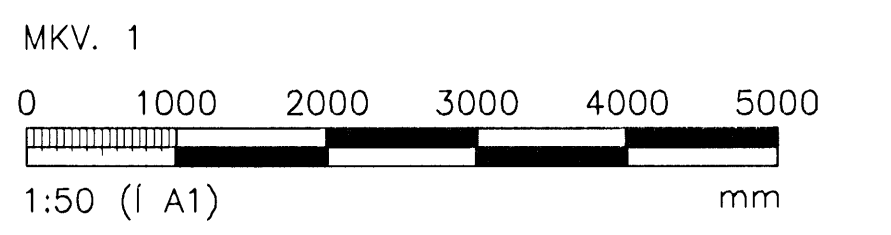

ÖLL AFNOT OG AFRITUN TEIKNINGAR, AD HLUTA EDA HEILD, ER HÁÐ SKRIFLEGU LEFTI HÖFUNDA.

VGK HÖNNUN
 GRENSÁSVEGI 1 - 108 REYKJAVÍK - Sími: 422 3000 - Fax: 422 3001
 VEFVANG: www.vgkhonnun.is - NETFANG: vgkhonnun@vgkhonnun.is

HRAUNVALLASKÓLI 2. ÁF.
DREKAVELLIR 9, HAFNARFIRÐI

HERI TEIKNINGAR:
BURÐARVIRKI:
2. HÆÐ, GRUNNMYND, EFTIRSPENNUKAPLAR VEGGIR OG LOFTPLATA

MELT:	TEIKNAD:	LS	GETUSLUNGVERI:	YNR:	3.151.218
HANNAÐ:	HÓÓ	YFIRFARÐ:	MKV:	NR. TEIKNINGAR:	
DAGS. UNDRISKRIFAR:	31.12.2008	NAFN OG KT. HÖNNUNAR:	VGK-HÖNNUN	430572-0169	B2-237
UNDRISKRIF HÖNNUNAR:	LÁRUS ÁRSELISSON			200862-5119	ÓTGÁFA: R1