


ÚTGÁFUERILL

NR.	DAGS:	SKRINDAR:	HANNAÐ:
B1	10.10.2006	BYGGINGARTEIKNING	HÖÖ
B2	10.01.2007	FYRIRKOMULAG KAPLA	HÖÖ
R1	19.08.2008	REYNDARTEIKNING	HÖÖ

DAGS. UNDIRSKRIFTAR: NAFN OG KT. SAMRÆMINGARHÖNNUNAR:

UNDIRSKRIFT SAMRÆMINGARHÖNNUNAR:

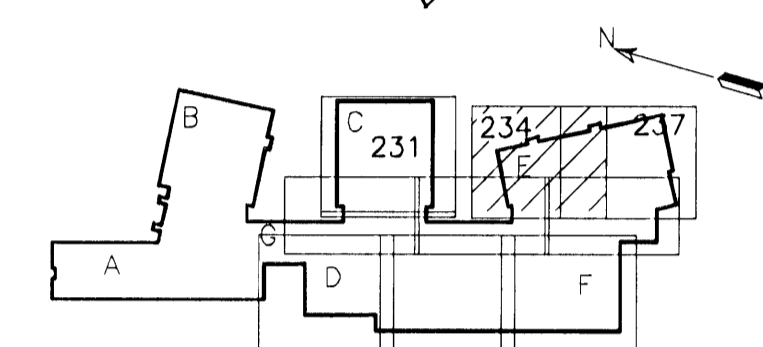


LYKILMYND

ATHUGASEMDIR:

- 1 ALMENN DEILI EFTIRSPENNUKAPLA, SJÁ TEIKN. B2-005
- 2 HÆÐ FRÁ PLÖTUBOTNI YFIR Í MIÐJAN EFTIRSP. KAPAL ER 110mm NEMA ANNAD SÉ SÝNT Á TEIKN.
- 3 ALMENN TÁKN EFTIRSPENNUKAPLA, SJÁ TEIKN. B2-002
- 4 UPPIHAFS- OG ENDAHÆÐARLEGA KAPALS Í STEFNU E ER 110mm FRÁ PLÖTUBOTNI Í MIÐJAN EFTIRSPENNUKAPAL.
- 5 UPPIHAFS- OG ENDAHÆÐARLEGA KAPALS Í STEFNU D ER 125mm FRÁ PLÖTUBOTNI Í MIÐJAN EFTIRSPENNUKAPAL.

MKV. 1

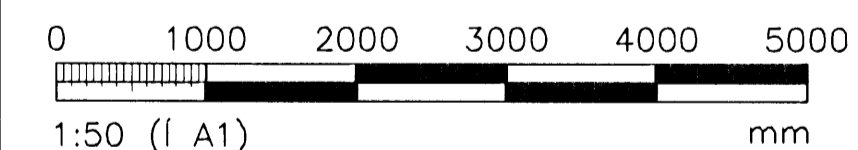

ÖLL MÏNOT OG AFRITUN TEIKNINGAR, AD HLUFA EDA HEILD, ER HÆÐ SKRIFLEGU LEYFI HÖFNUNAR.

VGK HÖNNUN

GRENSASVEIÐI 1 · 108 REYKJAVÍK · Sími: 422 3000 · FAX: 422 3001
 VEFANG: www.vgkhonnun.is · NETFANG: vgkhonnun@vgkhonnun.is


HEITI VERKS:

**HRAUNVALLASKÓLI 2. AF.
 DREKAPELLIR 9, HAFNARFIRÐI**

HEITI TEIKNINGAR:

**BURÐARVIRKI:
 2. HÆÐ, GRUNNMYND, EFTIRSPENNUKAPLAR
 VEGGIR OG LOFTPLATA**

MELT:	TEIKNAD:	GETISLUNGMER:	LVN:
	LS		3.151.218
HANNAÐ:	YFRFARID:	MKV:	NR. TEIKNINGAR:
HÖÖ		1:50	
DAGS. UNDIRSKRIFTAR:	NAFN OG KT. HÖNNUNAR:	DAGS. UNDIRSKRIFTAR:	UNDIRSKRIFT HÖNNUNAR:
31.12.2008	VGK-HÖNNUN	4.30572-0169	B2-234
UNDIRSKRIFT HÖNNUNAR:	LÁRUS ÁRSÆLSSON	UNDIRSKRIFT HÖNNUNAR:	UNDIRSKRIFT HÖNNUNAR:
		200862-5119	R1

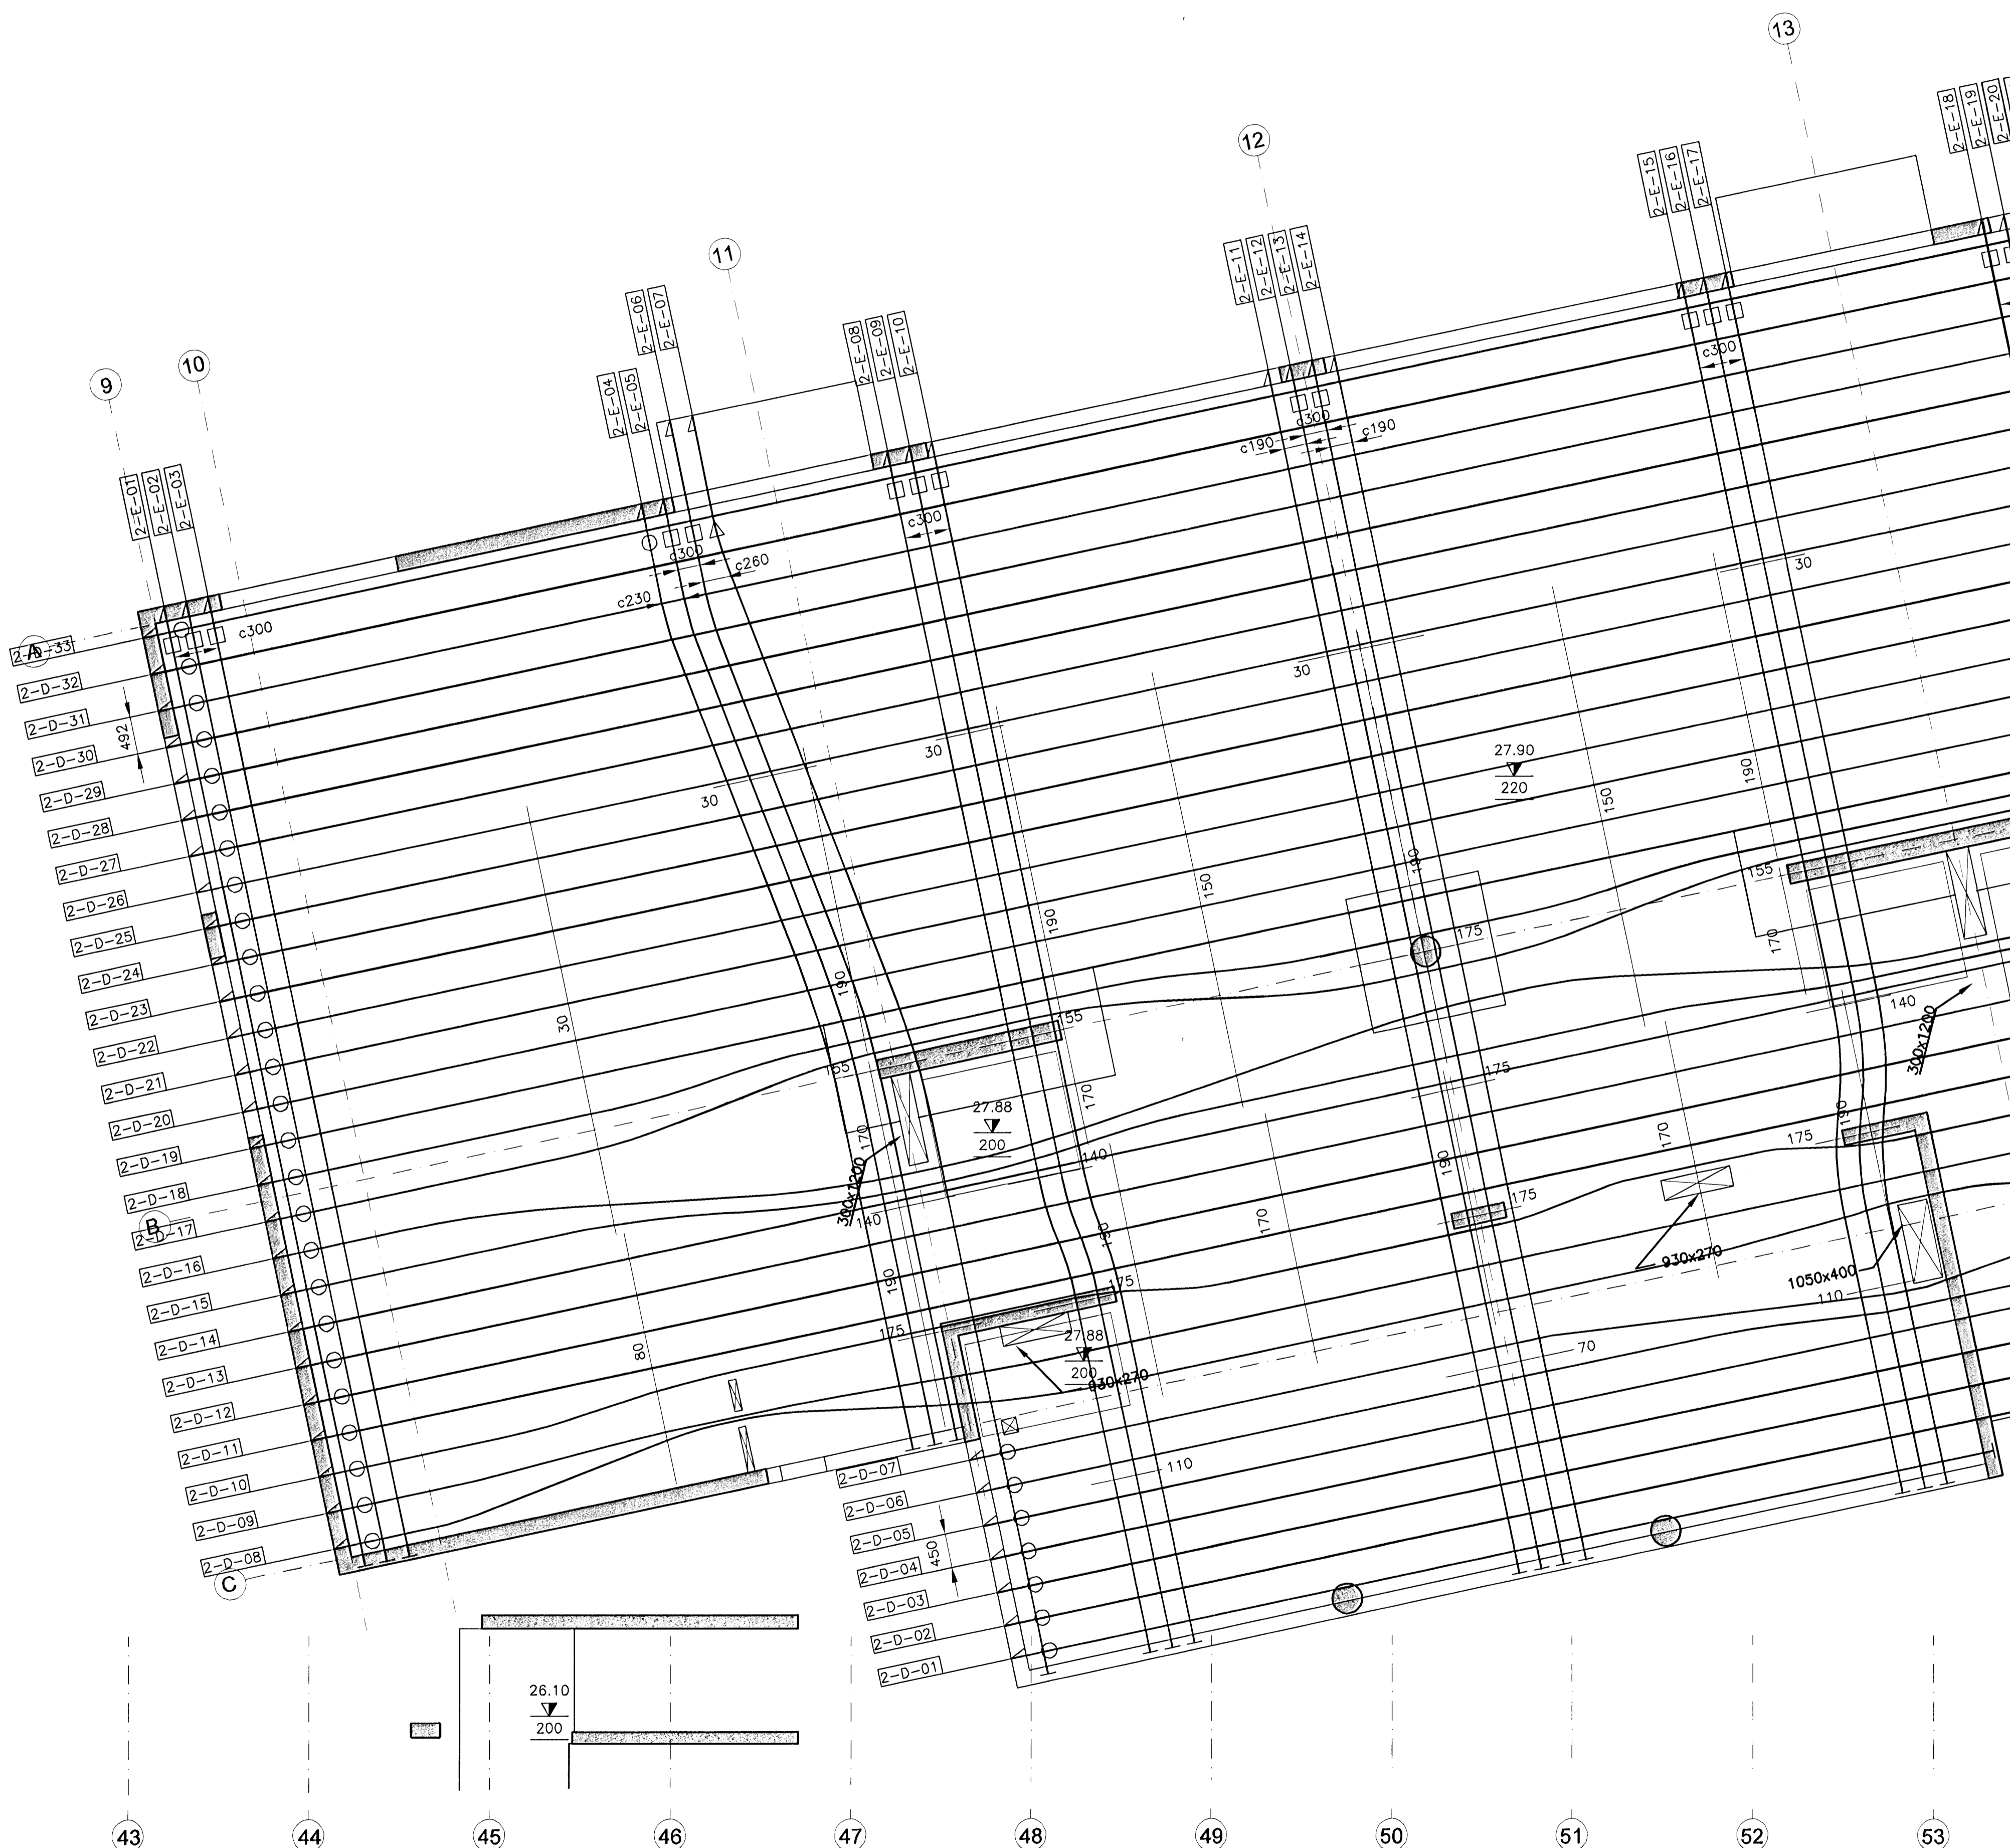

2. HÆÐ, GRUNNMYND, EFTIRSPENNUKAPLAR
 MKV. 1