


ÓTGÁFUFRILL

NÚMÉR	DAGS	SKRIFINGAR	HAHAND
B1	10.10.2006	BYGGINGARTEIKNING	HÓÓ
B2	10.01.2007	BETT VIÐ JÁRNUN	HÓÓ
B3	14.01.2008	STÉKKUN HÖSS, BREYTT DAKPLATA	LÁ
R1	19.08.2008	REYNDARTEIKNING	LÁ

DAGS. UNDIRSKRIFAR: NAFN OG KT. SAMREINGARHÖNNUNAR:

UNDIRSKRIFT SAMREINGARHÖNNUNAR:

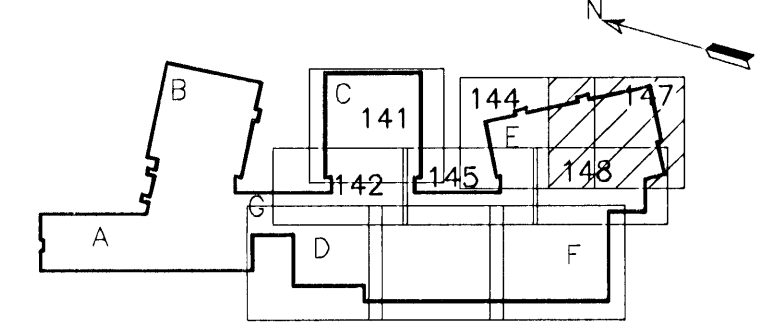


LYKILMYND

ATHUGASEMDIR:

- ALMENNAR SKÝRINGAR, DEILI OG SNID SJÁ TEIKN. B2-001 TIL B2-005
- 3 ALMENN JÁRNABENDING I VEGGJUM NEMA ANNARS SE GETID Á SÉRYNDUM.
- K12c250 HH LÁRÉTT  
K12c200 HH LÖDRÉTT
- TVÖ LÖDRÉTT K16 JÁRN SKULU KOMA HVORU MEGIN VIÐ GÖLFSÍÐ OP OG NÁ 700mm UPP ÓR PLÖTU
- S- TÁKNAR SÖLUNÚMÉR, SJÁ TEIKN. B2-521 TIL B2-524
- JÁRN SEM SÝND ERU GANGA I GEGNUM GAT SKULU KLIPPT I SUNDUR VIÐ MIÐJU GATSINS OG FÆRD ÓT FYRIR ÞAÐ.

MKV. 1

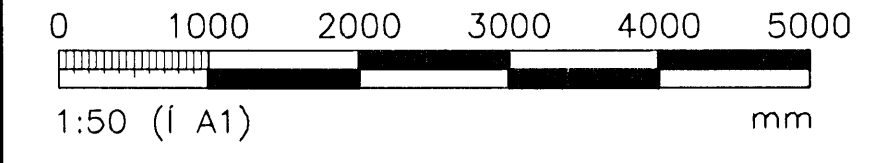

ÖLL AFNOT OG AFRITUN TEIKNINGAR, AD HLUFA EDA HEILD, ER HÁÐ SKRIFLEGU LEYFI HÖFUNDA.



GRENSÁSVEGI 1 · 108 REYKJAVÍK · Sími: 422 3000 · Fax: 422 3001  
VEFFANG: www.vgkhonnun.is · NETFANG: vgkhonnun@vgkhonnun.is

HEITI VERKS:  
**HRAUNVALLASKÓLI 2. AF.**  
DREKAVELLIR 9, HAFNARFIRÐI

HEITI TEIKNINGAR:  
BURÐARVIRKI:  
3. HÆÐ, GRUNNMYND  
VEGGIR OG LOFTPLATA

MALT:	TEIKNAD:	LS	GEYMSLUNÚMÉR:	VNR:
HAHAND:	HÓÓ	YFIRFARID:	MKV:	1:50
DAGS. UNDIRSKRIFAR:	31.12.2008	NAFN OG KT. HÖNNUNAR:	430572-0169	<b>B2-147</b>
UNDIRSKRIFT HÖNNUNAR:	LÁRUS ÁRSKILSSON	200862-5119	ÓTGÁFA:	R1

GRUNNMYND  
MKV. 1

