

Samþykkt þann

05 MAR 2009


Byggingafulltrúinn í Hafnarfirði
Fh. Hröfnur S. Gunnlaugsson

ÚTGÁFUERILL

NÚMÉR	DAGS	SKYRINGAR	HANNAÐ
B1	10.10.2006	BYGGINGARTEIKNING	HÓÓ
B2	10.01.2007	ÞÍMSAR Breytingar	HÓÓ
B3	14.01.2008	Breytt Þakplata	JGG
R1	19.08.2008	Reyndarteikning	JGG

DAGS. UNDIRSKRIFTAR: NAFN OG KT. SAMREINGINGARHÖNNUNAR:

UNDIRSKRIFT SAMREINGINGARHÖNNUNAR:

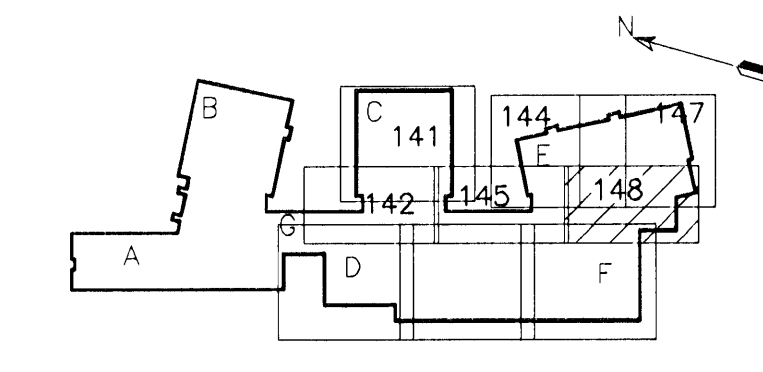


LYKILMYND

ATHUGASEMDIR:

- ALMENNAR SKÝRINGAR, DEILI OG SNID SJÁ TEIKN. B2-001 TIL B2-005
- ALMENN JÁRNABENDING Í VEGGJUM NEMA ANNARS SÉ GETID Á SÉRMYNDUM.
 - K12c250 HH LÁRÉTT
 - K12c200 HH LÓDRÉTT
- TVÖ LÓDRÉTT K16 JÁRN SKULU KOMA HVORU MEGIN VÍÐ GÓLFSÍÐ OP OG NÁ 700mm UPP ÓR PLÖTU
- S- TÁKNAR SÓLUNÓMER, SJÁ TEIKN. B2-521 TIL B2-524

MKV. 1

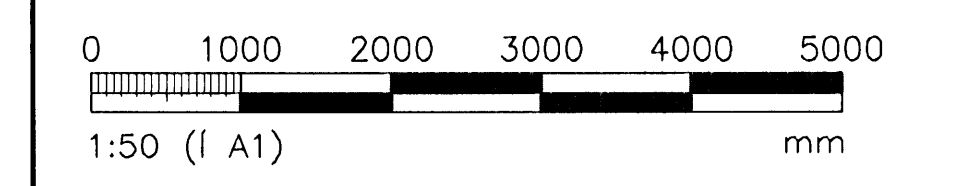

ÖLL AÐNOT OG AÐRITUN TEIKNINGAR, AÐ HLUTA EÐA HEILD, ER HÁÐ SKRIFLEGU LEYFI HÖFUNDA.

VGK HÖNNUN
GRENÁSÁVEÐI 1 · 108 REYKJAVÍK · Sími: 422 3000 · Fax: 422 3001
VEFFANG: www.vgkhonnun.is · NETFANG: vgkhonnun@vgkhonnun.is

HEITI VERKS:

HRAUNVALLASKÓLI 2. AF.
DREKAVELLIR 9, HAFNARFIRÐI

HEITI TEIKNINGAR:

BURDARVIRKI:
3. HÆÐ, GRUNNMYND
VEGGIR OG LOFTPLATA

MELT:	TEIKNAD:	GEYMSLUNÚMÉR:	VNR:
	LS		3.151.218
HANNAÐ:	YFIRFAR:	MKV:	NR. TEIKNINGAR:
HÓÓ		1:50	
DAGS. UNDIRSKRIFTAR:	NAFN OG KT. HÖNNUNAR:		B2-148
31.12.2008	VGK-HÖNNUN	430572-0169	
UNDIRSKRIFT HÖNNUNAR:	LÁRUS ÁRSÆLSSON	200862-5119	ÚTGÁFA: R1

GRUNNMYND
MKV. 1

