


1. HÆÐ, GRUNNMYND, EFTIRSPENNUKAPLAR
MKV. 1

Sampykkt þann
05 MAR 2009
Byggingafulltrúinn í Hofnarfirði
Fh. Hrólfur S. Gunnlaugsson


ÚTGÁFUFERILL

NR.	DAGS	SKRINGAR	HANNAÐ
B1	10.10.2006	BYGGINGARTEIKNING	HÖÖ
B2	18.12.2006	HÉÐARLEGA KAPLA	HÖÖ
R1	19.08.2008	REYNDARTEIKNING	HÖÖ

DAGS. UNDIRSKRIFTAR: NAFN OG KT. SAMREINGARHÖNNUÐAR:
UNDIRSKRIFT SAMREINGARHÖNNUÐAR: *[Signature]*

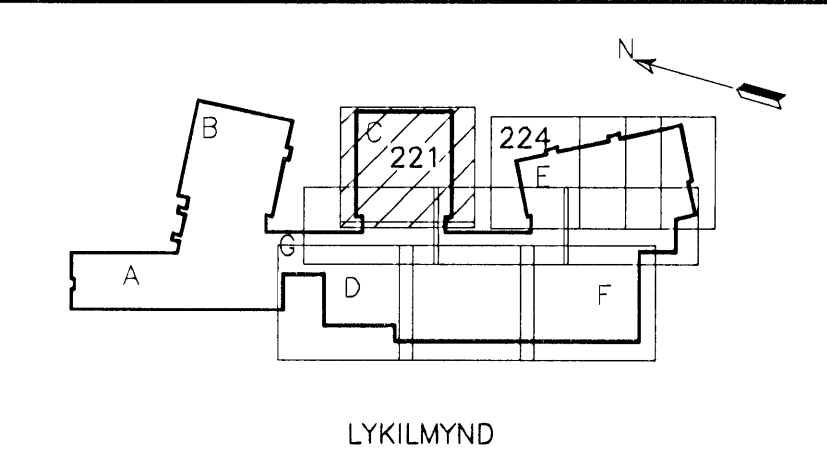

- ATHUGASEMDIR:**
- ALMENN DEILI EFTIRSPENNUKAPLA, SJÁ TEIKN. B2-005
 - HÆÐ FRÁ PLÖTUBOTNI YFIR Í MIDJAN EFTIRSP. KAPAL ER 110mm NEMA ANNAD SÉ SÝNT Á TEIKN.
 - ALMENN TÁKN EFTIRSPENNUKAPLA, SJÁ TEIKN. B2-002
 - UPPHAFS- OG ENDAHÉÐARLEGA KAPALS Í STEFNU A ER 110mm FRÁ PLÖTUBOTNI Í MIDJAN EFTIRSPENNUKAPAL.
 - UPPHAFS- OG ENDAHÉÐARLEGA KAPALS Í STEFNU B ER 125mm FRÁ PLÖTUBOTNI Í MIDJAN EFTIRSPENNUKAPAL.

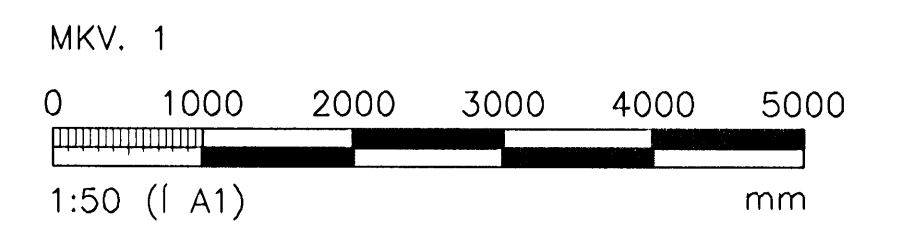

ÖLL AFNOT OG AFRITUN TEIKNINGAR, AD HELTA EDA HEILO, ER HÁÐ SKRIFLEGGU LEYFI HÖFUNDA.

VGK HÖNNUN
GRENÁSÁVEGI 1 - 108 REYKJAVÍK - Sími: 422 3000 - Fax: 422 3001
VEFFANG: www.vgkhonnun.is - NETFANG: vgkhonnun@vgkhonnun.is

HEITI VERKS:
HRAUNVALLASKÓLI 2. ÁF.
DREKAPELLIR 9, HAFNARFIRÐI

HEITI TEIKNINGAR:
BURDARVIRKI:
1. HÆÐ, GRUNNMYND, EFTIRSPENNUKAPLAR VEGGIR OG LOFTAPLATA

MALT:	TEIKNAD:	LS	GEYMSLUNGMER:	VNR:	3.151.218
HANNAÐ:	HÖÖ	YFIRFAR:	MKV:	NR. TEIKNINGAR:	1:50
DAGS. UNDIRSKRIFTAR:	31.12.2008	NAFN OG KT. HÖNNUÐAR:	VGK-HÖNNUN	430572-0169	B2-221
UNDIRSKRIFT HÖNNUÐAR:	LÁRUS ÁRSELSOON	UNDIRSKRIFT HÖNNUÐAR:	VGK-HÖNNUN	200862-5119	ÚTGÁFA: R1