



Samþykkt þann
05 MAR 2009
 Byggingafrúnni í Hafnarfirði
 F.h. Hrólfur S. Gunnlaugsson

ÚTGÁFUERILL			
NR.	DAGS	SKRINDAR	HANNAÐ
B1	10.10.2006	BYGGINGARTEIKNING	HÖÖ
B2	10.01.2007	HÉÐARLEGA KAPLA	HÖÖ
B3	05.10.2007	STÆKKUN HÖSS	HÖÖ
R1	19.08.2008	REYNDARTEIKNING	HÖÖ

DAGS. UNDRISKRIFAR: NAFN OG KT. SAMRÆMDARHÖNNUNAR:
 UNDRISKRIF: SAMRÆMDARHÖNNUNAR: *leib*

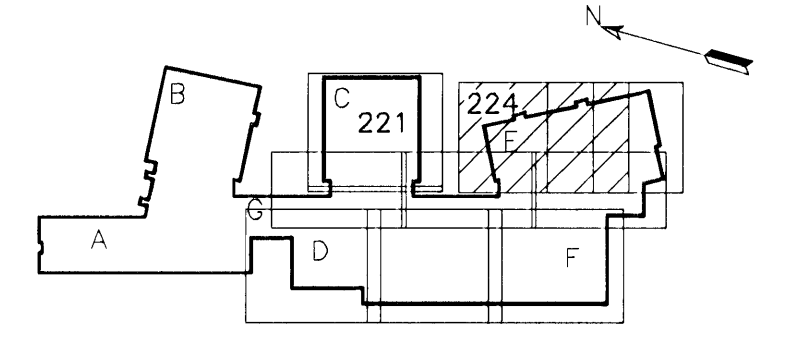

- ATHUGASEMDIR:**
- 1 ALMENN DEILI EFTIRSPENNUKAPLA, SJÁ TEIKN. B2-005
 - 2 HÉÐ FRÁ PLÖTUBOTNI YFIR Í MIDJAN EFTIRSP. KAPAL ER 110mm NEMA ANNAD SÉ SÝNT Á TEIKN.
 - 3 ALMENN TÁKN EFTIRSPENNUKAPLA, SJÁ TEIKN. B2-002
 - 4 UPPHAFS- OG ENDAHÉÐARLEGA KAPALS Í STEFNU E ER 110mm FRÁ PLÖTUBOTNI Í MIDJAN EFTIRSPENNUKAPAL.
 - 5 UPPHAFS- OG ENDAHÉÐARLEGA KAPALS Í STEFNU D ER 125mm FRÁ PLÖTUBOTNI Í MIDJAN EFTIRSPENNUKAPAL.

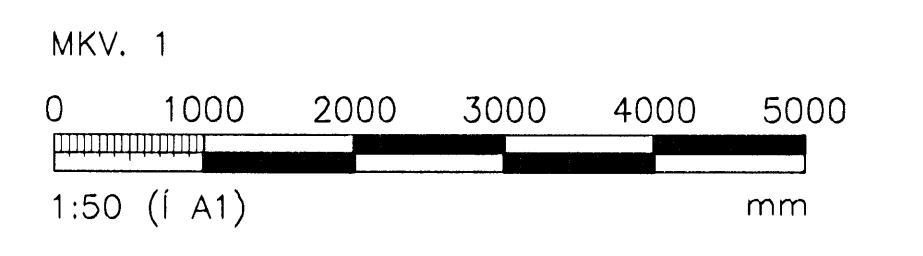

ÖLL AFNÖT OG AFRITUN TEIKNINGAR, AD HLUFTA EDA HEILD, ER HÉÐ SKRIFLEGGU LEYFI HÖFNUNDA.

VGK HÖNNUN
 GRÉNSÁSVÉGI 1 · 108 REYKJAVÍK · Sími: 422 3000 · Faxi: 422 3001
 VEFANG: www.vgkhonnun.is · NETFANG: vgkhonnun@vgkhonnun.is

HEITI VERKS:
HRAUNVALLASKÓLI 2. ÁF.
DREKAPELLIR 9, HAFNARFIRÐI

HEITI TEIKNINGAR:
BURDARVIRKI:
 1. HÉÐ, GRUNNMYND, EFTIRSPENNUKAPLAR VEGGIR OG LOFTAPLATA

MÁLI:	TEIKNAD:	GEIUSLUNGER:	VNR:
HANNAÐ:	YFIRFARID:	MKV:	NR. TEIKNINGAR:
DAGS. UNDRISKRIFAR:	NAFN OG KT. HÖNNUNAR:	430572-0169	B2-224
UNDRISKRIF HÖNNUNAR:	UNDRISKRIF HÖNNUNAR:	200862-5119	ÚTGÁFA: R1

1. HÉÐ, GRUNNMYND, EFTIRSPENNUKAPLAR
 MKV. 1