


Samþykkt þann  
**05 MAR 2009**  
 Byggingafulltrúinn í Hafnarfirði  
 F.h. Hrólfur S. Gunnlaugsson

ÚTGÁFUFRILL

NÚMÉR	DAGS	SKRIFINGAR	HANNAÐ
B1	10.10.2006	BYGGINGARTEIKNING	PG
B2	10.01.2007	BREYTT FYRIRKOMULAG KAPPLA	HÓÓ
B3	14.01.2008	KAPALSETNING	JGG
R1	19.08.2008	REYNDARTEIKNING	JGG


DAGS. UNDIRSKRIFTAR: NAFN OG KT. SAMREYNDINGARHÖNNUNÐAR:  
 UNDIRSKRIFT SAMREYNDINGARHÖNNUNÐAR:

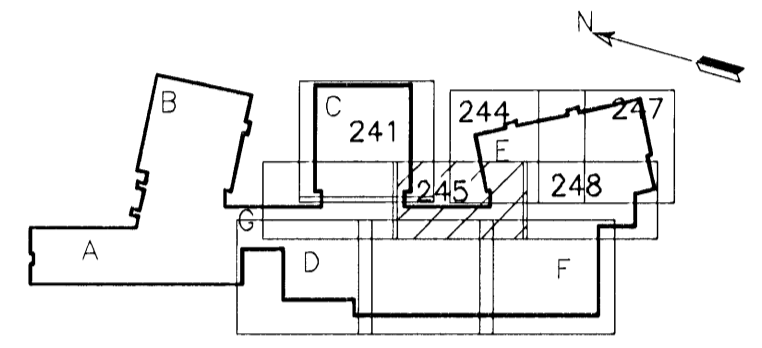

LYKILMYND

ATHUGASEMDIR:

- 1 ALMENN DEILI EFTIRSPENNUKAPLA, SJÁ TEIKN. B2-005
- 2 HÆÐ FRÁ PLÖTUBOTNI YFIR Í MIDJAN EFTIRSP. KAPAL ER 100mm NEMA ANNAD SÉ SÝNT Á TEIKN.
- 3 ALMENN TÁKN EFTIRSPENNUKAPLA, SJÁ TEIKN. B2-002
- 4 UPPHAFS- OG ENDAHÉÐARLEGA KAPALS Í STEFNU A ER 100mm FRÁ PLÖTUBOTNI
- 5 UPPHAFS- OG ENDAHÉÐARLEGA KAPALS Í STEFNU B ER 85mm FRÁ PLÖTUBOTNI

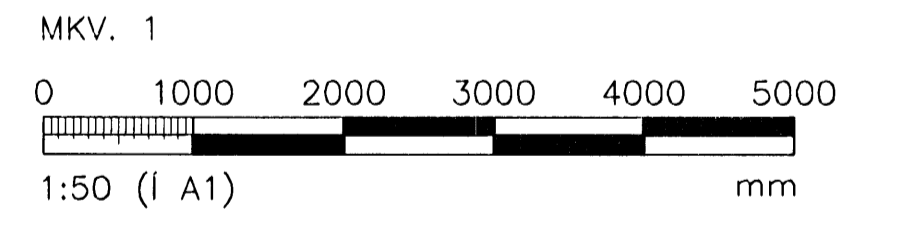


ÖLL AÐNOT OG AÐRITUN TEIKNINGAR, AÐ HLUATA EDA HEILD, ER HÁÐ SKRIFLEGU LEYFI HÖFUNDA.

**VGK HÖNNUN**  
 GRÆNSÁSVEGI 1 - 108 REYKJAVÍK - Sími: 422 3000 - FAX: 422 3001  
 VEFFANG: www.vgkhonnun.is - NETFANG: vgkhonnun@vgkhonnun.is

HEITI VERKS:  
**HRAUNVALLASKÓLI 2. ÁF.**  
**DREKAVELLIR 9, HAFNARFIRÐI**

HEITI TEIKNINGAR:  
**BURDARVIRKI:**  
**3. HÆÐ, GRUNNMYND, EFTIRSPENNUKAPLAR VEGGIR OG LOFTPLATA**

MELT:	TEIKNAR:	GEYMSLUNUMER:	VNR:
HANNAÐ: PG	YFIRFARÐ:	MKV: 1:50	NR. TEIKNINGAR: 3.151.218
DAGS. UNDIRSKRIFTAR: 31.12.2008	NAFN OG KT. HÖNNUNAR: VGK-HÖNNUN	430572-0169	<b>B2-245</b>
UNDIRSKRIFT HÖNNUNAR: LÁRUS ÁRSKELSSON	200862-5119	ÚTGÁFA: R1	

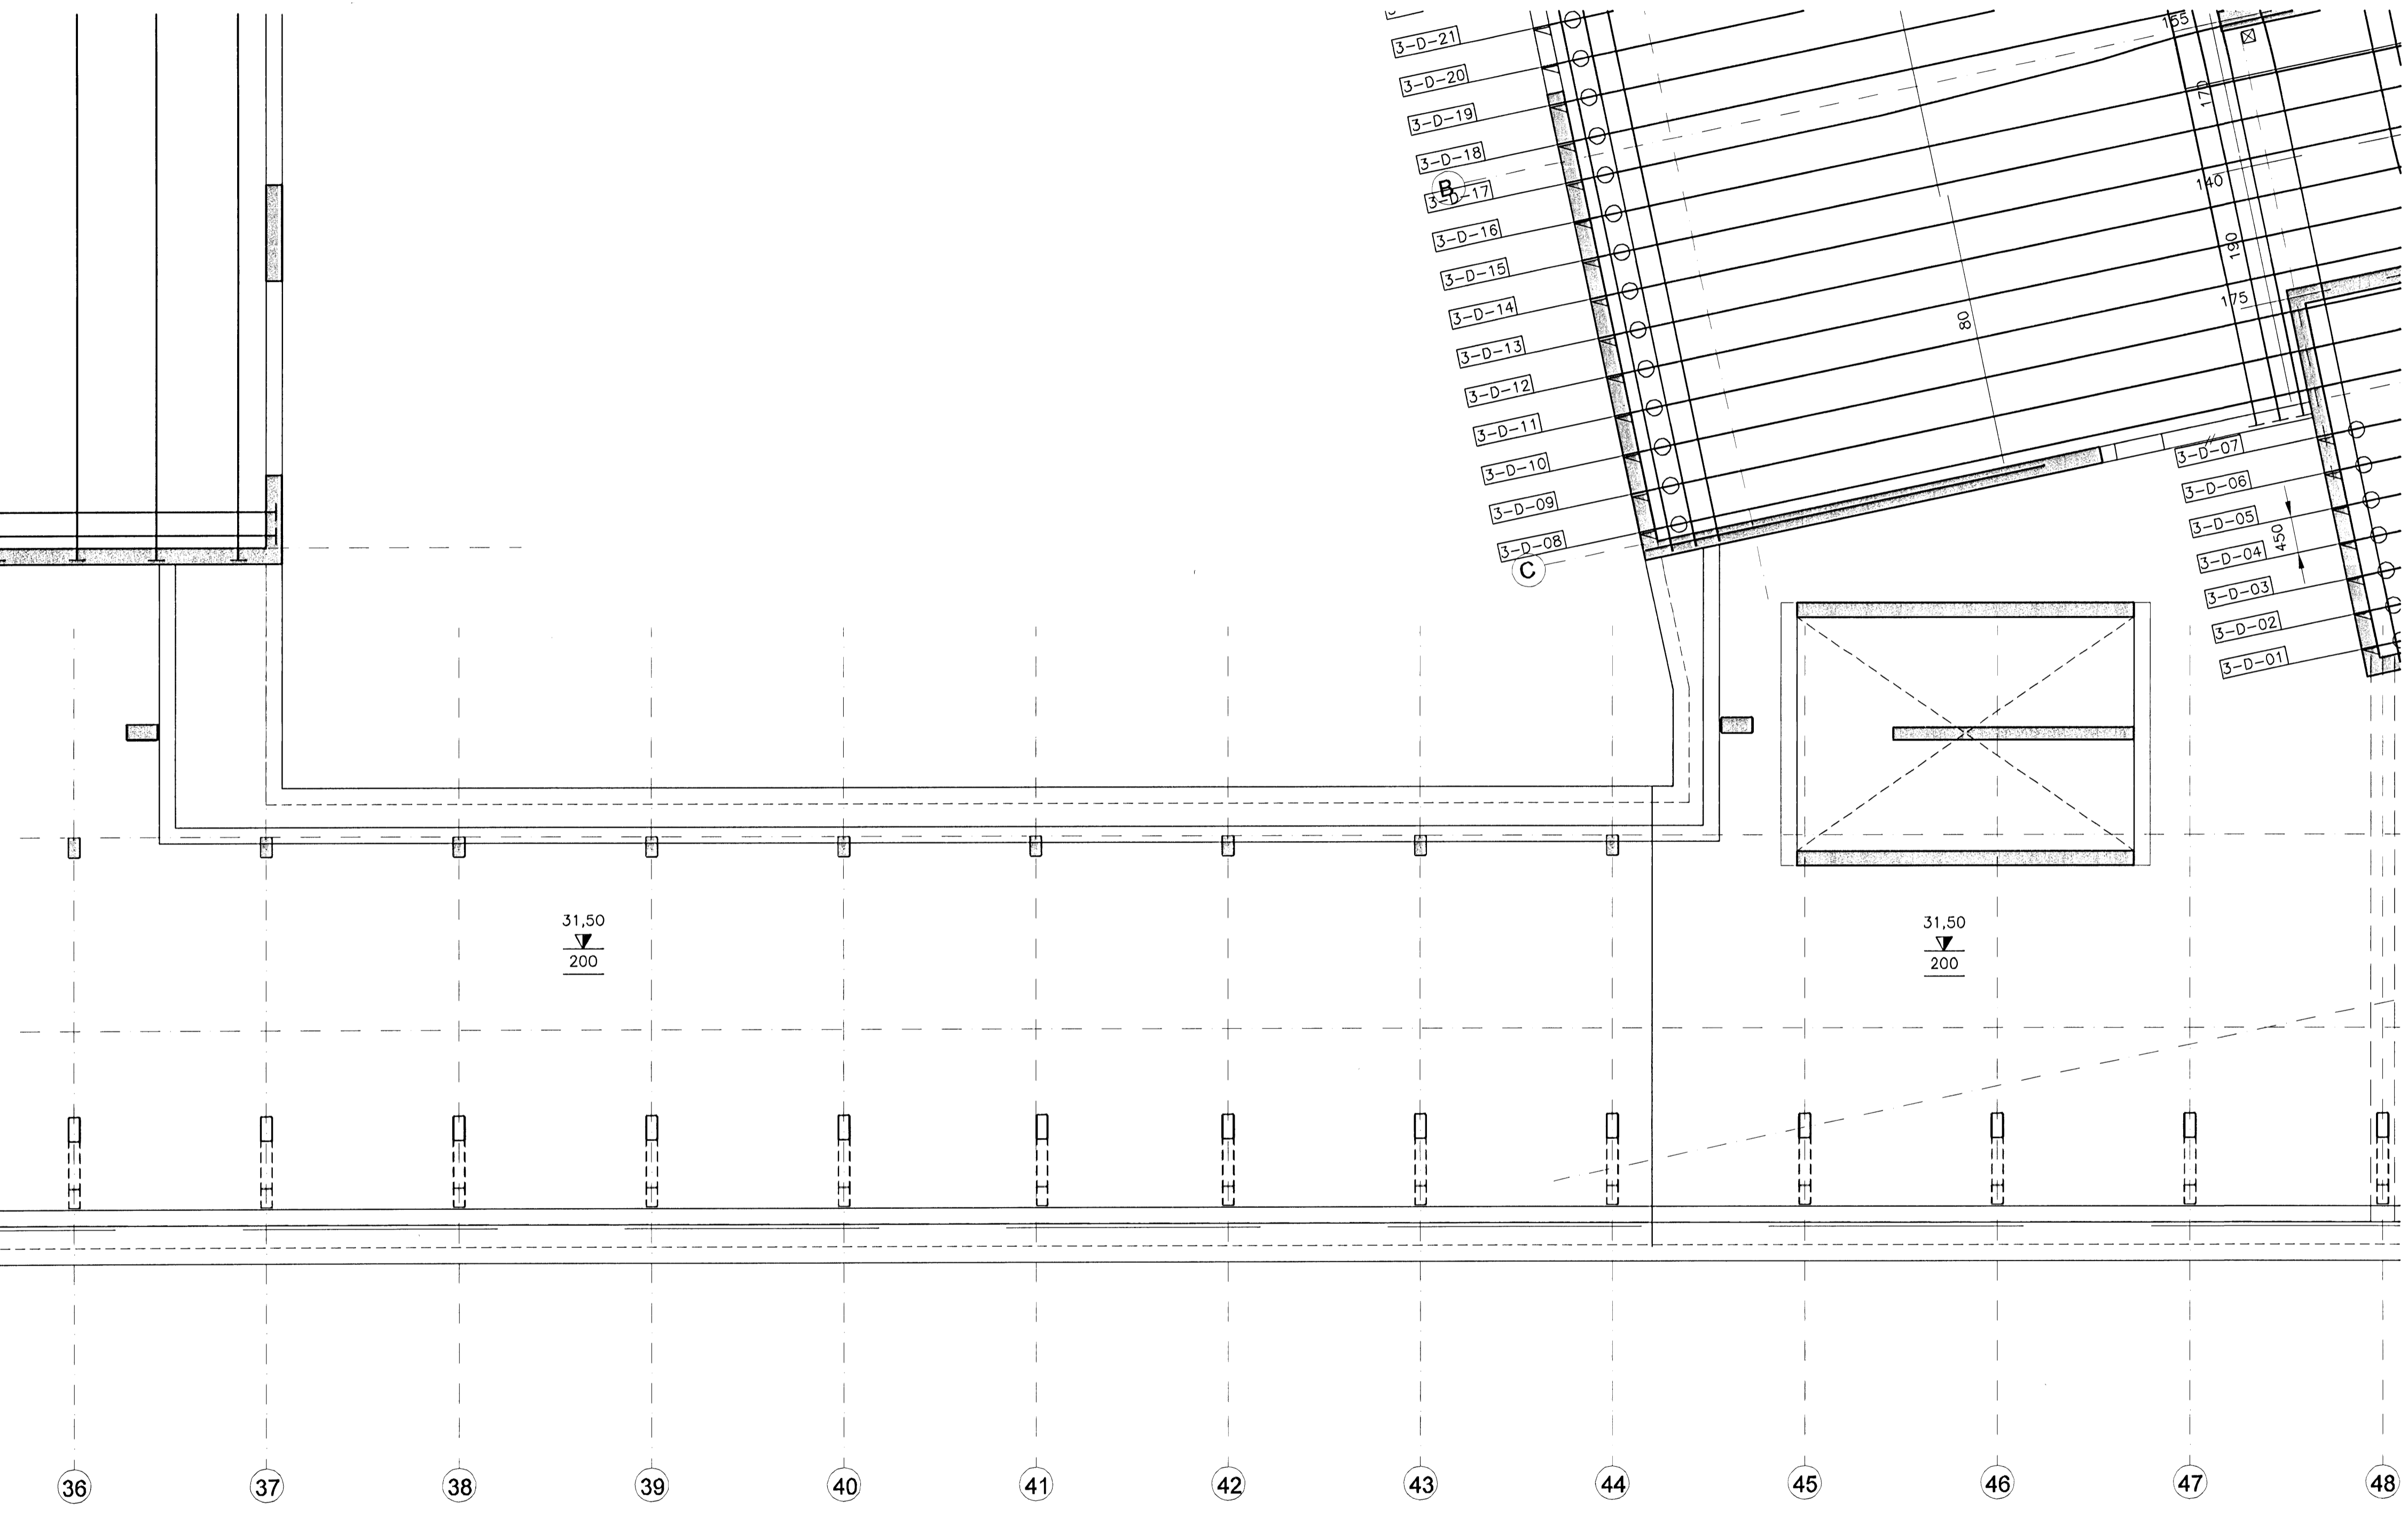

3. HÆÐ, GRUNNMYND, EFTIRSPENNUKAPLAR  
 MKV. 1