


Samþykkt þann
05 MAR 2009
 Byggingafulltrúinn í Hafnarfirði
 E.h. Hrólfur S. Gunnlaugsson

ÚTGÁFUERILL

NR.	DAGS	SKYRINGAR	HAUNAD
B1	10.10.2006	BYGGINGARTEIKNING	PG
B2	10.01.2007	ÝMSAR BREYTINGAR	HÖÖ
B3	14.01.2008	FYRIRKOMULAG KAPLA	JGG
R1	19.08.2008	REYNDARTEIKNING	JGG

DAGS. UNDRSKRIFTAR: NAFN OG KT. SAMRÆMINGARHÖNNUÐAR:

UNDRSKRIFT SAMRÆMINGARHÖNNUÐAR:

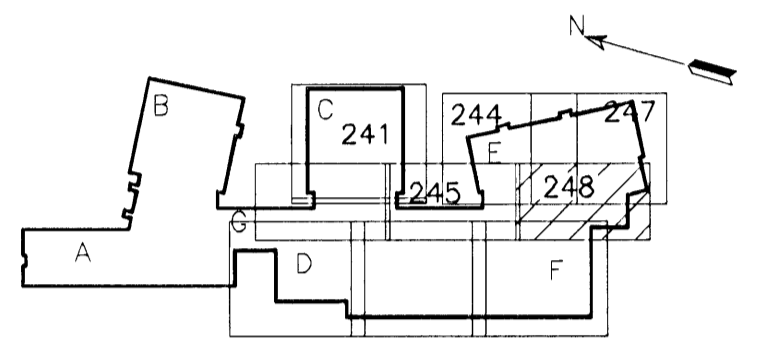


LYKILMYND

ATHUGASEMDIR:

- 1 ALMENN DEILI EFTIRSPENNUKAPLA, SJÁ TEIKN. B2-005
- 2 HÆÐ FRÁ PLÖTUBOTNI YFIR Í MIDJAN EFTIRSP. KAPAL ER 100mm NEMA ANNAD SÉ SÝNT Á TEIKN.
- 3 ALMENN TÁKN EFTIRSPENNUKAPLA, SJÁ TEIKN. B2-002

MKV. 1

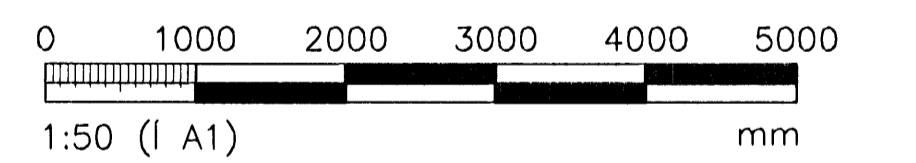

ÖLL AFNOT OG AFTRIN TEIKNINGAR, AD HLU TA EDA HEILD, ER HÁÐ SKRIFLEGGU LEYFI HÖFUNDA.

VGK HÖNNUN

GRENSASVEGI 1 · 108 REYKJAVÍK · Sími: 422 3000 · Fax: 422 3001
 VEFIFANG: www.vgkhonnun.is · NETIFANG: vgkhonnun@vgkhonnun.is


HEITI VERKS:

HRAUNVALLASKÓLI 2. ÁF.
DREKAPELLIR 9, HAFNARFIRÐI

HEITI TEIKNINGAR:

BURÐARVIRKI:
 3. HÆÐ, GRUNNMYND, EFTIRSPENNUKAPLAR
 VEGGIR OG LOFTPLATA

MÆLI:	TEIKNAD:	GEYMSLUNUMER:	VNR:
HAUNAD: PG	YFIRFARID: LS	MKV: 1:50	3.151.218
DAGS UNDRSKRIFTAR: 31.12.2008	NAFN OG KT. HÖNNUÐAR: VGK-HÖNNUN	430572-0169	B2-248
UNDRSKRIFT HÖNNUÐAR: LÁRUS ÁRSELSSON	200882-5119	ÚTGÁFA: R1	

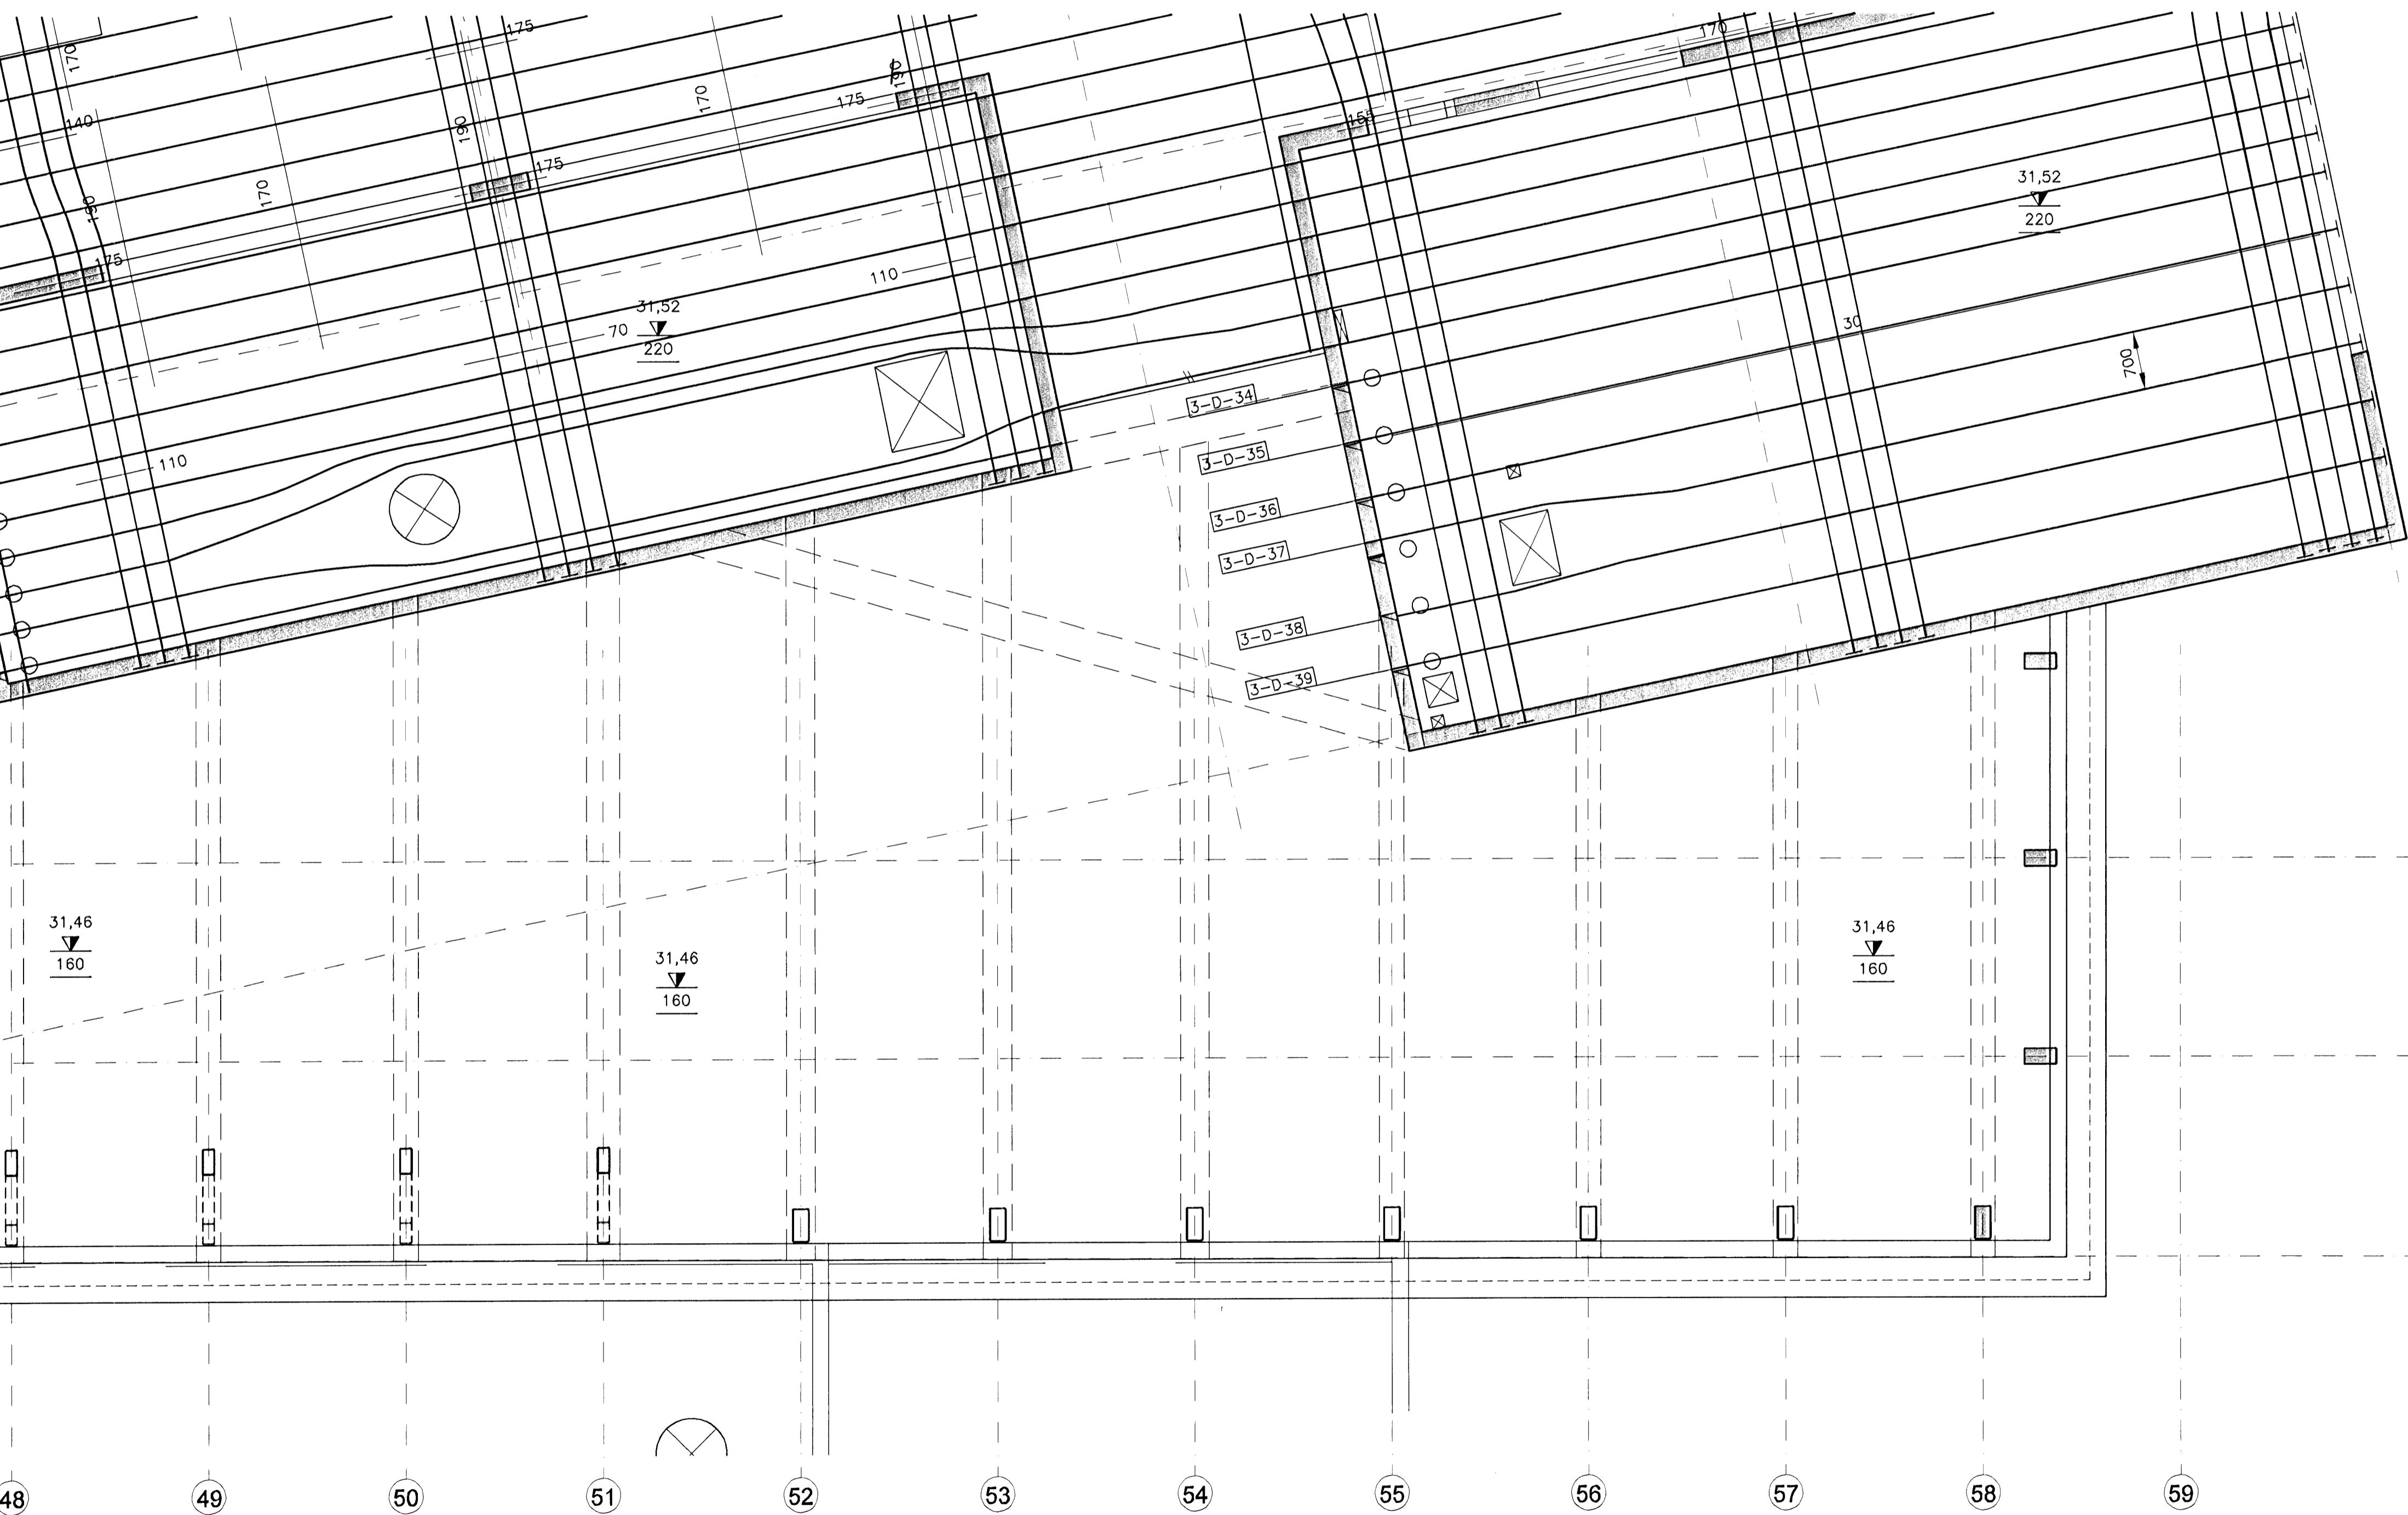

3. HÆÐ, GRUNNMYND, EFTIRSPENNUKAPLAR
 MKV. 1