
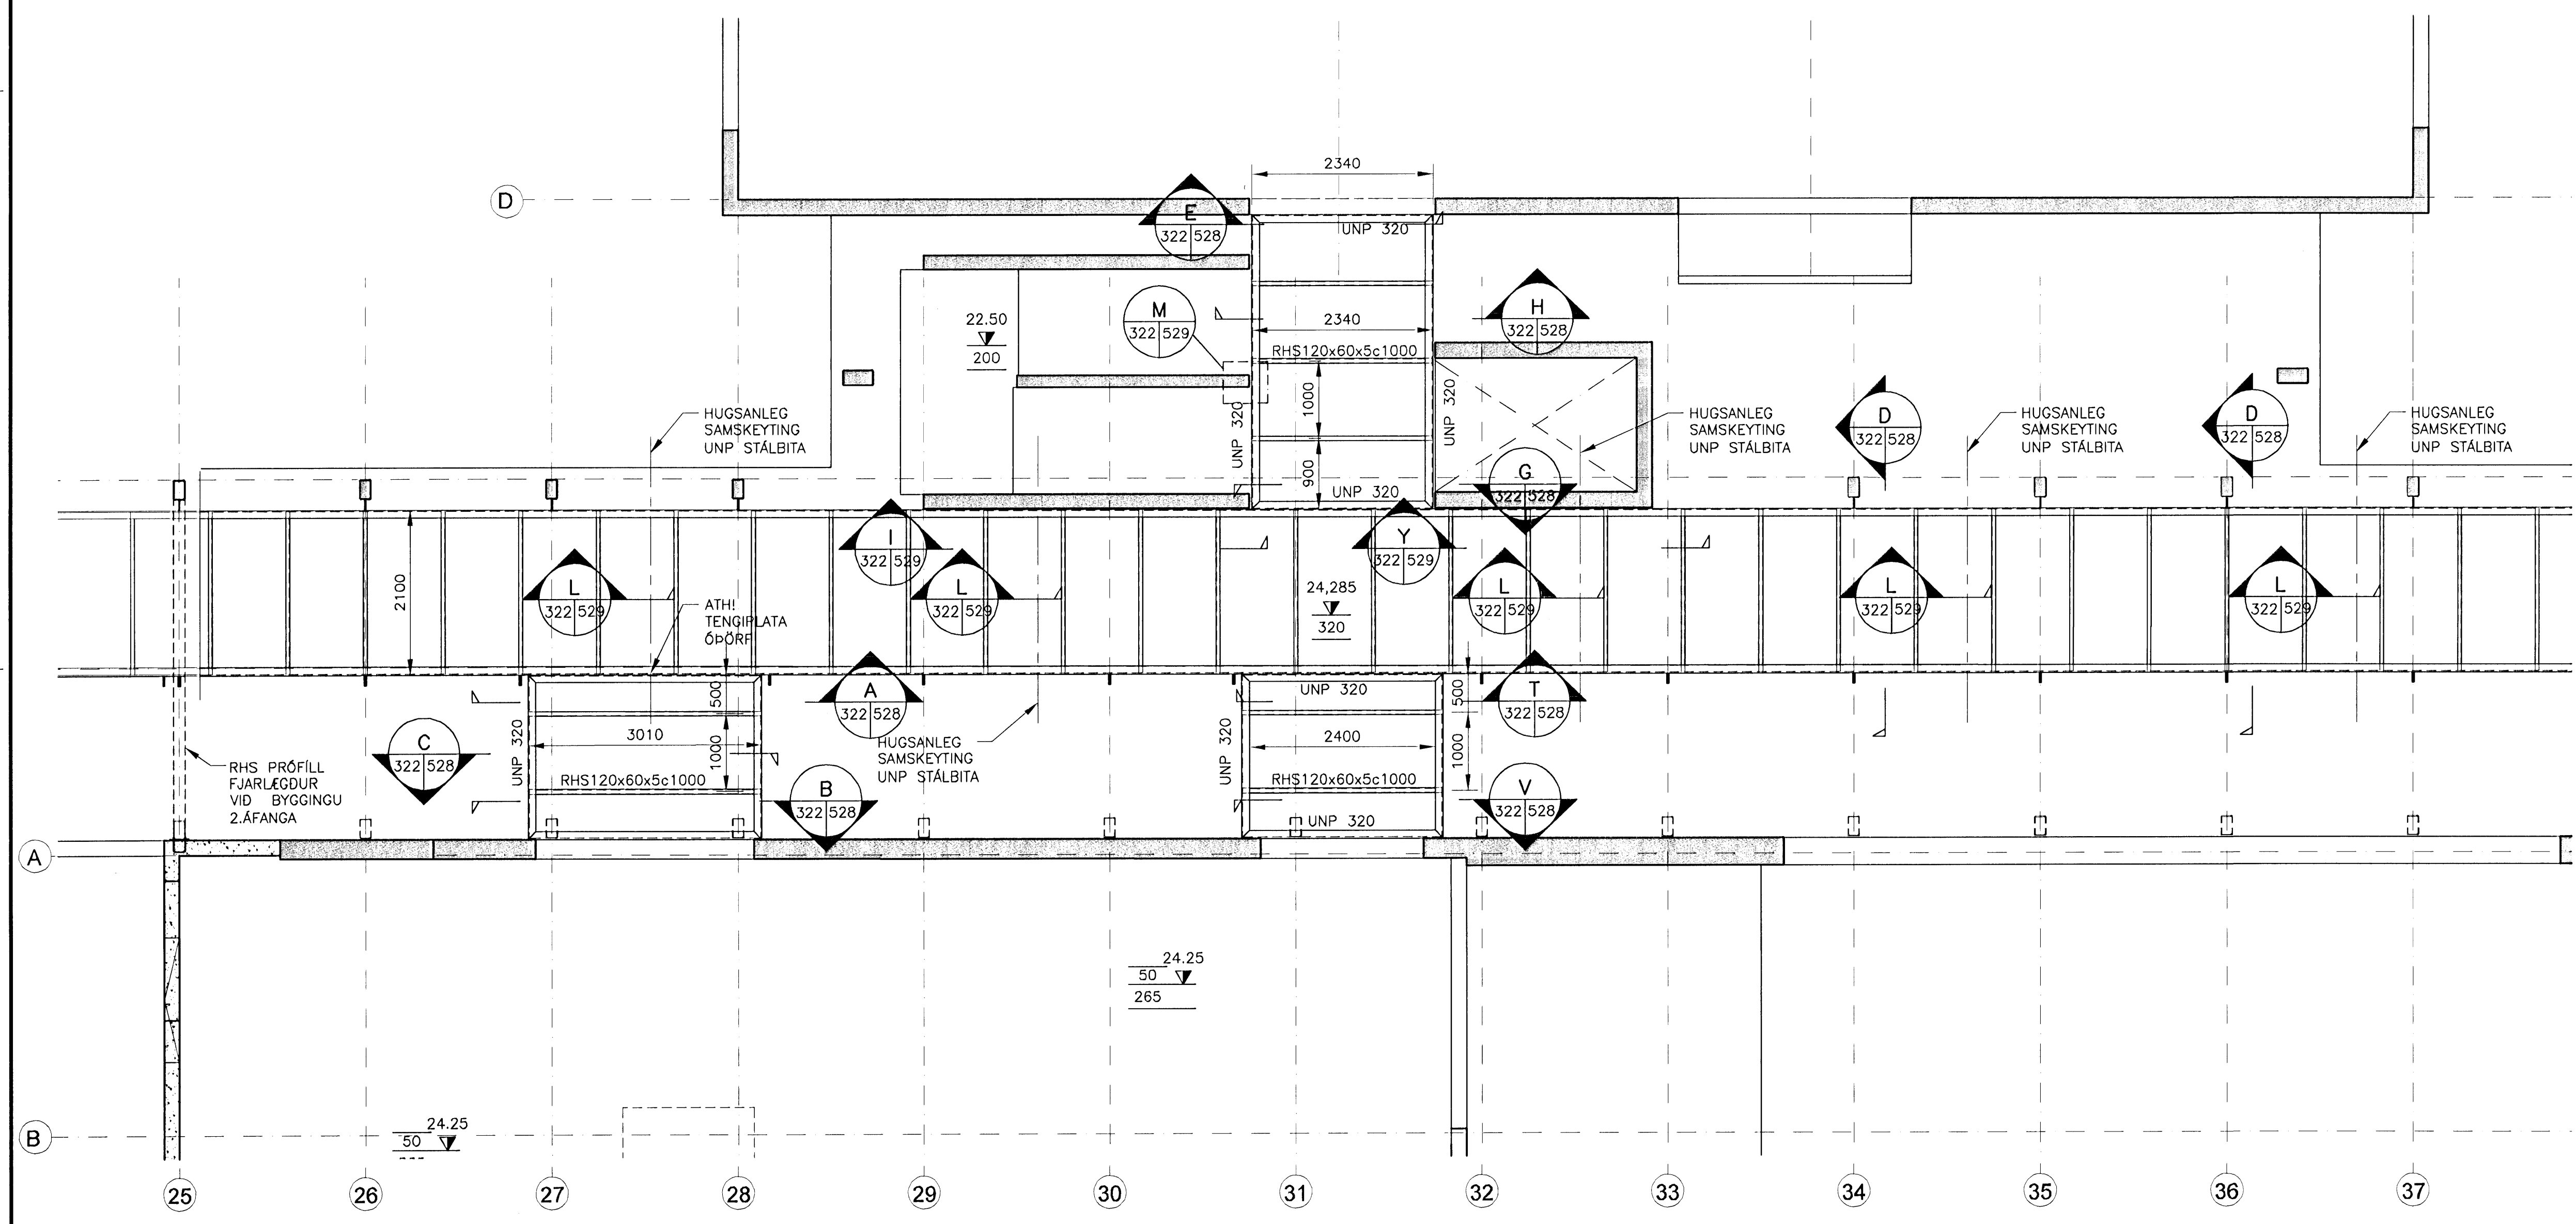



ÓTGÁFUERILL

NÚMÉR:	DAGS:	SKRIFINGAR:	HANNAÐ:
B1	10.10.2006	BYGGINGARTEIKNING	HÓÓ
R1	19.08.2008	REYNDARTEIKNING	HÓÓ

DAGS. UNDIRSKRIFAR: NAFN OG KT. SAMRÆMINGARÖNNUDAR:  
 UNDIRSKRIFT SAMRÆMINGARÖNNUDAR: *[Signature]*

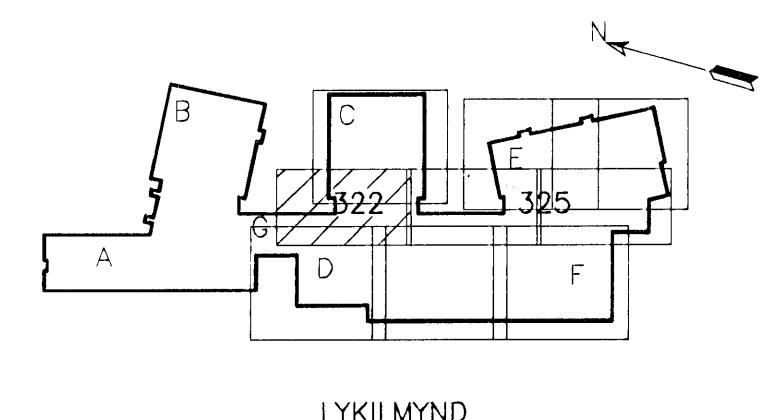

**ATHUGASEMDIR:**  
 ① ÞAR SEM UNP320 MÉTAST UNDIR HÖRNI SKULU ÞEIR SJÓÐAST SAMAN. FLANGAR MED STÓFSUÐU OG KRÖPPAR MED 4mm KVERKSUÐU.

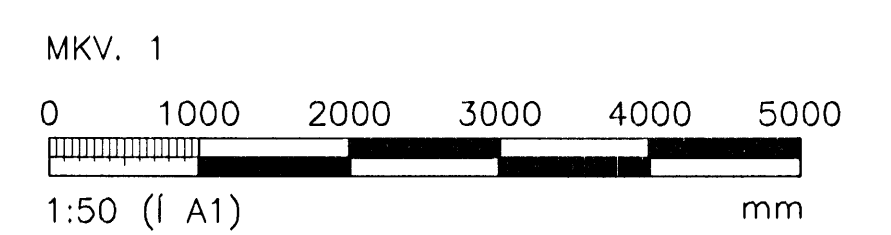

ÖLL AFNOT OG AFRITUN TEIKNINGAR, AD HELTA EDA HEILD, ER HÁÐ SKRIFLEGU LETTI HÖFUNDAR.

**VGK HÖNNUN**  
 GRENSÁSVÉGI 1 • 108 REYKJAVÍK • Sími: 422 3000 • Faxi: 422 3001  
 VEFANG: www.vgkhonnun.is • NETFANG: vgkhonnun@vgkhonnun.is

HEITI VERKS:  
**HRAUNVALLASKÓLI 2. ÁF.**  
 DREKAVELLIR 9, HAFNARFIRÐI

HEITI TEIKNINGAR:  
 BURÐARVIRKI:  
 2 HÆÐ, GRUNNMYND  
 STÁLVIKRI

MÆLI:	TEIKNAD:	GEYMSLUNÚMÉR:	VNR:
HANNAÐ:	YFIRFAR:	MKV:	NR. TEIKNINGAR:
DAGS. UNDIRSKRIFAR:	NAFN OG KT. HÖNNUDAR:	430572-0169	<b>B2-322</b>
UNDIRSKRIFT HÖNNUDAR:	ÓTGÁFA:	200862-5119	<b>R1</b>

3. HÆÐ, GRUNNMYND  
 MKV. 1