

Samþykkt þánn

05 MAR 2009


Byggingafráttíðningur / Hafnarfráttíðningur
F.h. Hrólfur S. Gunnlaugsson

ÚTGÁFUFRILL


NÚMÉR	DAGS.	SKRIFINGAR	HAUNAD
B1	10.10.2006	BYGGINGARTEIKNING	HÖÖ
R1	19.08.2008	REYNDARTEIKNING	HÖÖ

DAGS. UNDRSKRIFTAR: NAFN OG KT. SAMREINGINGARHÖNNUNAR

UNDRSKRIFT SAMREINGINGARHÖNNUNAR:

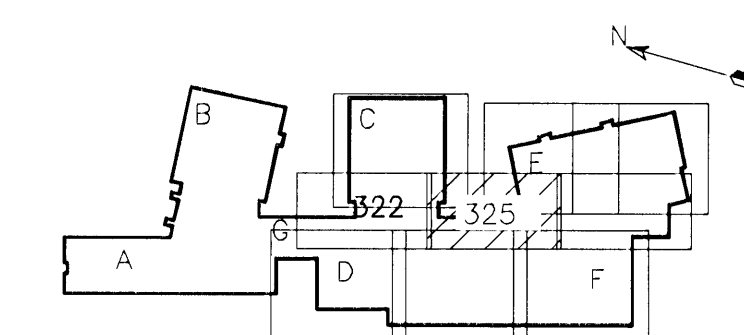


LYKILMYND

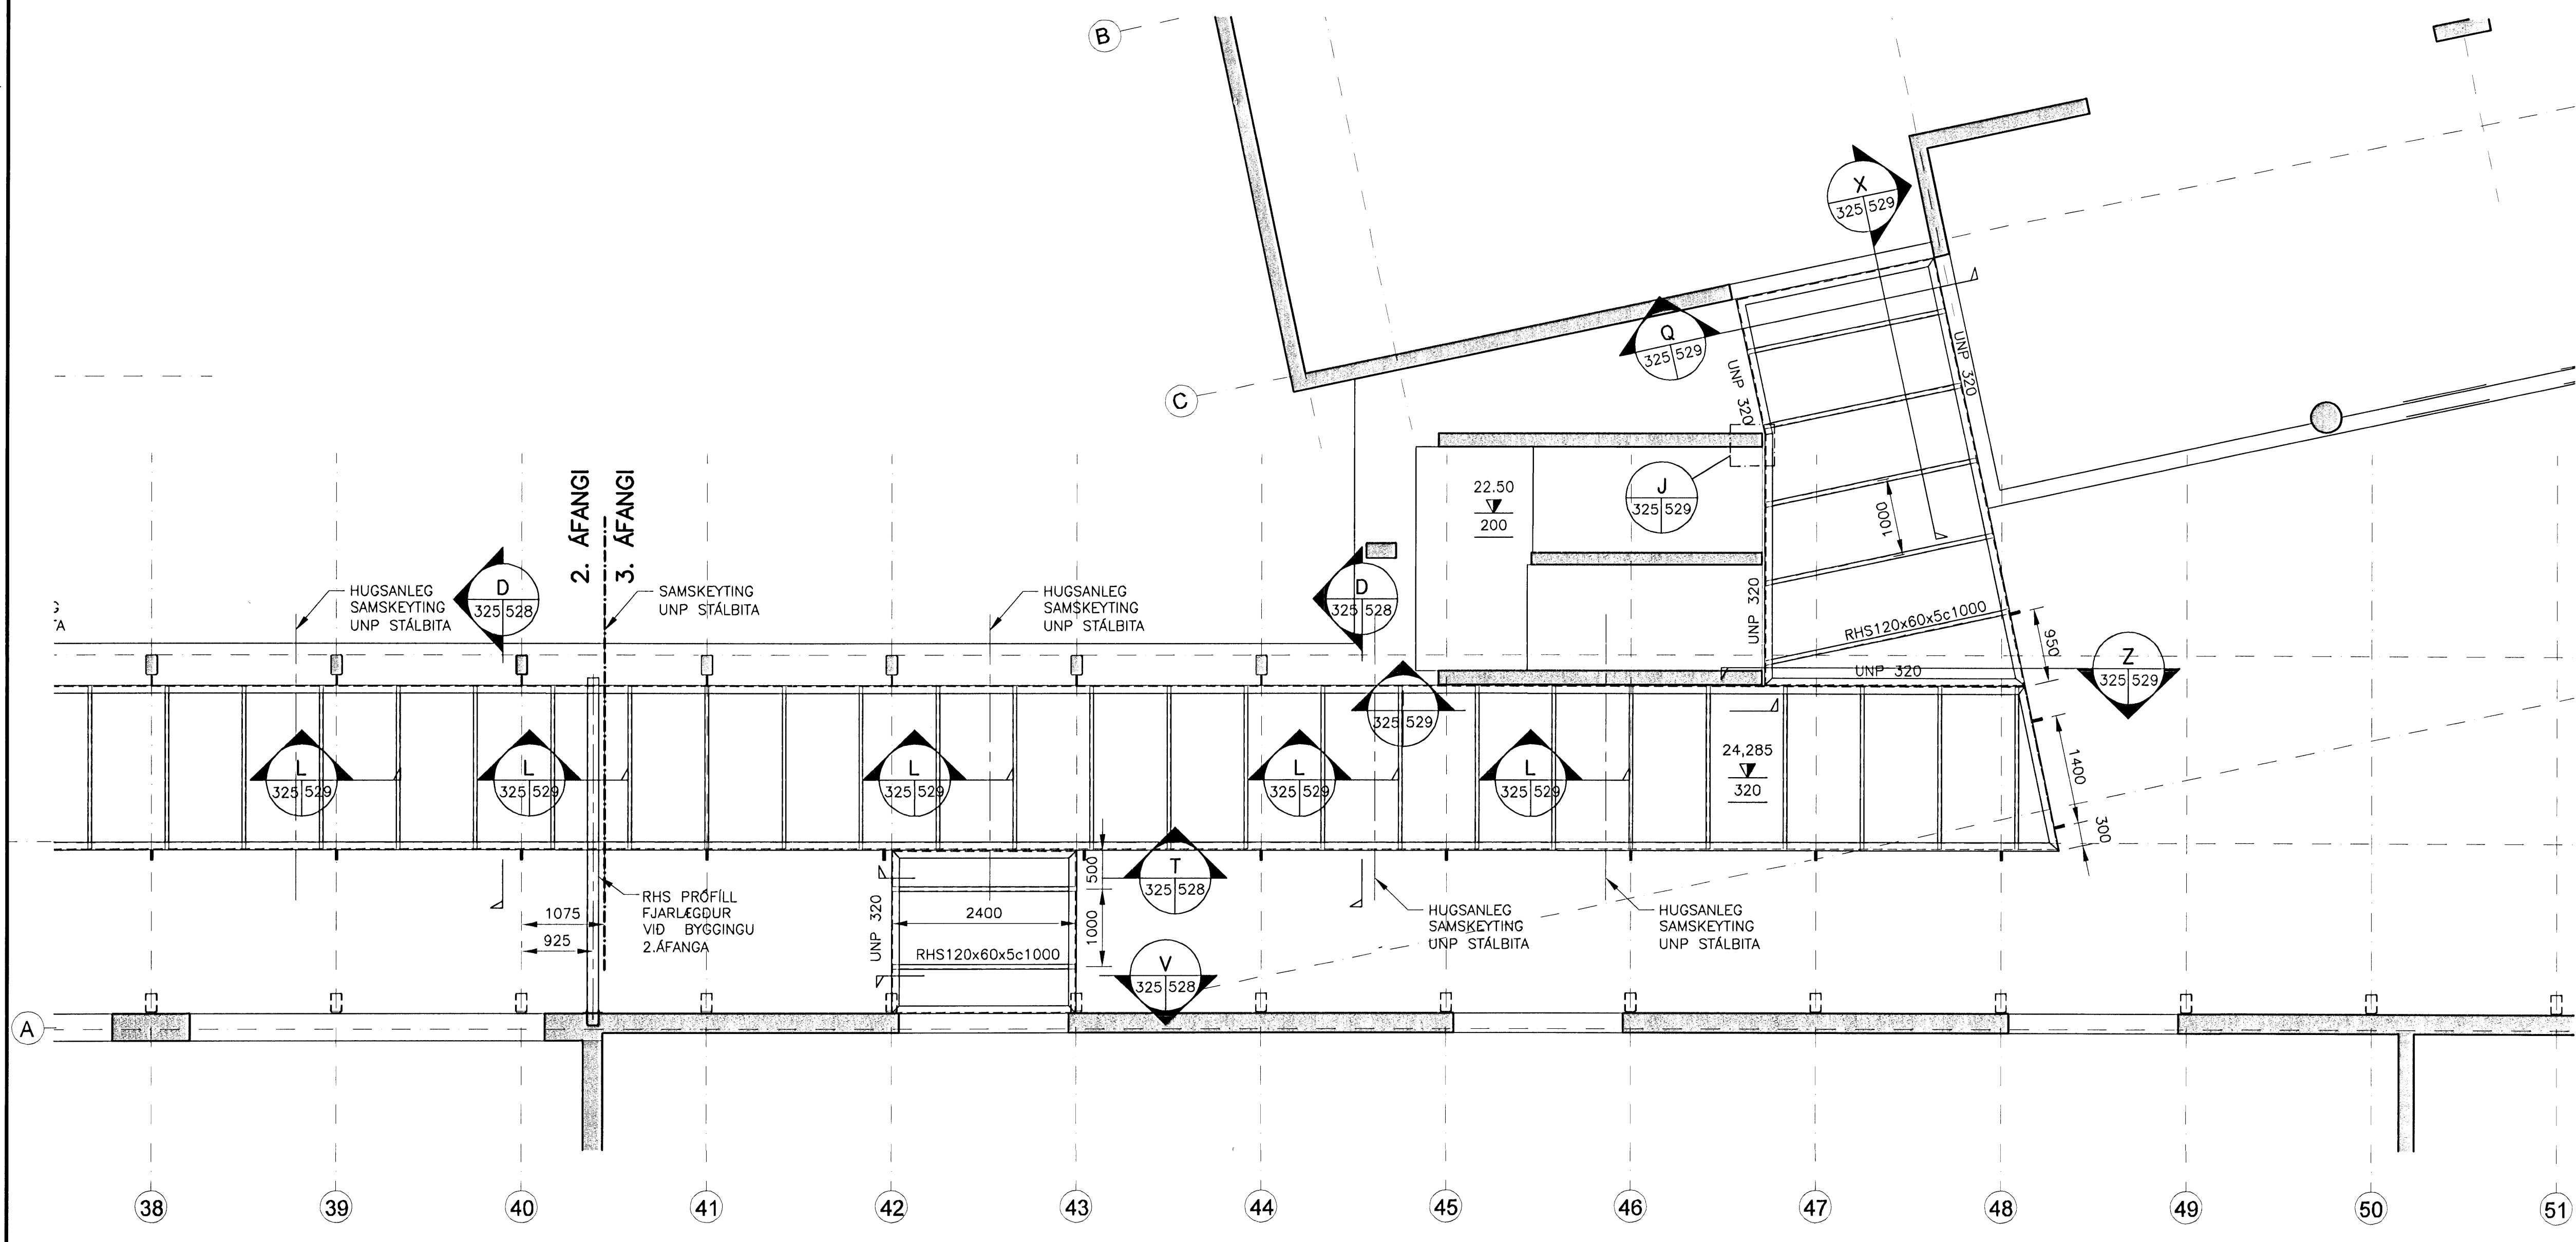

ATHUGASEMDIR:

- ① ÞAR SEM UNP320 MÆTAST UNDIR HÖRNI SKULU ÞEIR SJÓÐAST SAMAN. FLANGAR MED STÓFSUDU OG KRÖPPAR MED 4mm KVERKSUDU.

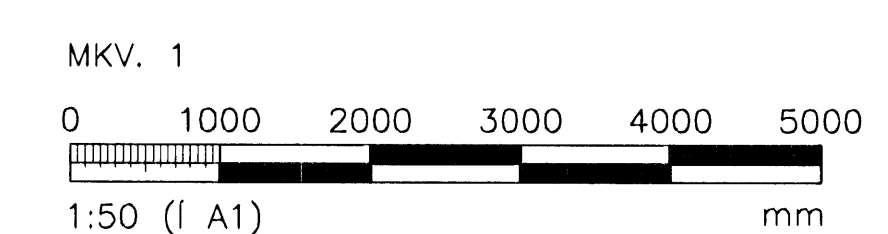

ÖLL AFNOT OG AFRITUN TEIKNINGAR, AD HLUÐA EDA HEIÐU, ER HÁÐ SKRIFLEÐU LEYFI HÖFUNDA.

VGK HÖNNUN
 GRENSÁSVEGI 1 - 108 REYKJAVÍK - Sími: 422 3000 - Fax: 422 3001
 VEFANG: www.vgkhonnun.is - NETFANG: vgkhonnun@vgkhonnun.is

HEITI VERKS:
HRAUNVALLASKÓLI 2. ÁF.
 DREKAVELLIR 9, HAFNARFIRÐI

HEITI TEIKNINGAR:
 BURÐARVIRKI:
 2 HÆÐ, GRUNNMYND
 STÁLVIRKI

MÆLI:	TEIKNADI:	DEYMSLUNGER:	VNR:
HAUNAD:	YFRFARÐ:	MKV:	NR. TEIKNINGAR:
DAGS. UNDRSKRIFTAR:	NAFN OG KT. HÖNNUNAR:	430572-0169	B2-325
UNDRSKRIFT HÖNNUNAR:	LÁRUS ÁRSÉLSSON	200862-5119	ÓTGAFA: R1

3. HÆÐ, GRUNNMYND
 MKV. 1