


ÚTGÁFUFRILL


NÚMÉR	DAGS	SKRIFINGAR	HANNAÐ
B1	10.10.2006	BYGGINGARTEIKNING	HÓÓ
R1	19.08.2008	REYNDARTEIKNING	HÓÓ

DAGS. UNDRISKRIFTAR: NAFN OG KT. SAMREINGDARHÖNNUNÐAR:

UNDRISKRIFT SAMREINGDARHÖNNUNÐAR:

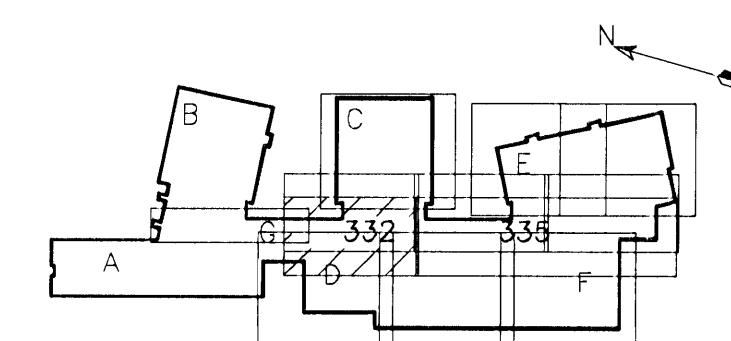


LYKILMYND

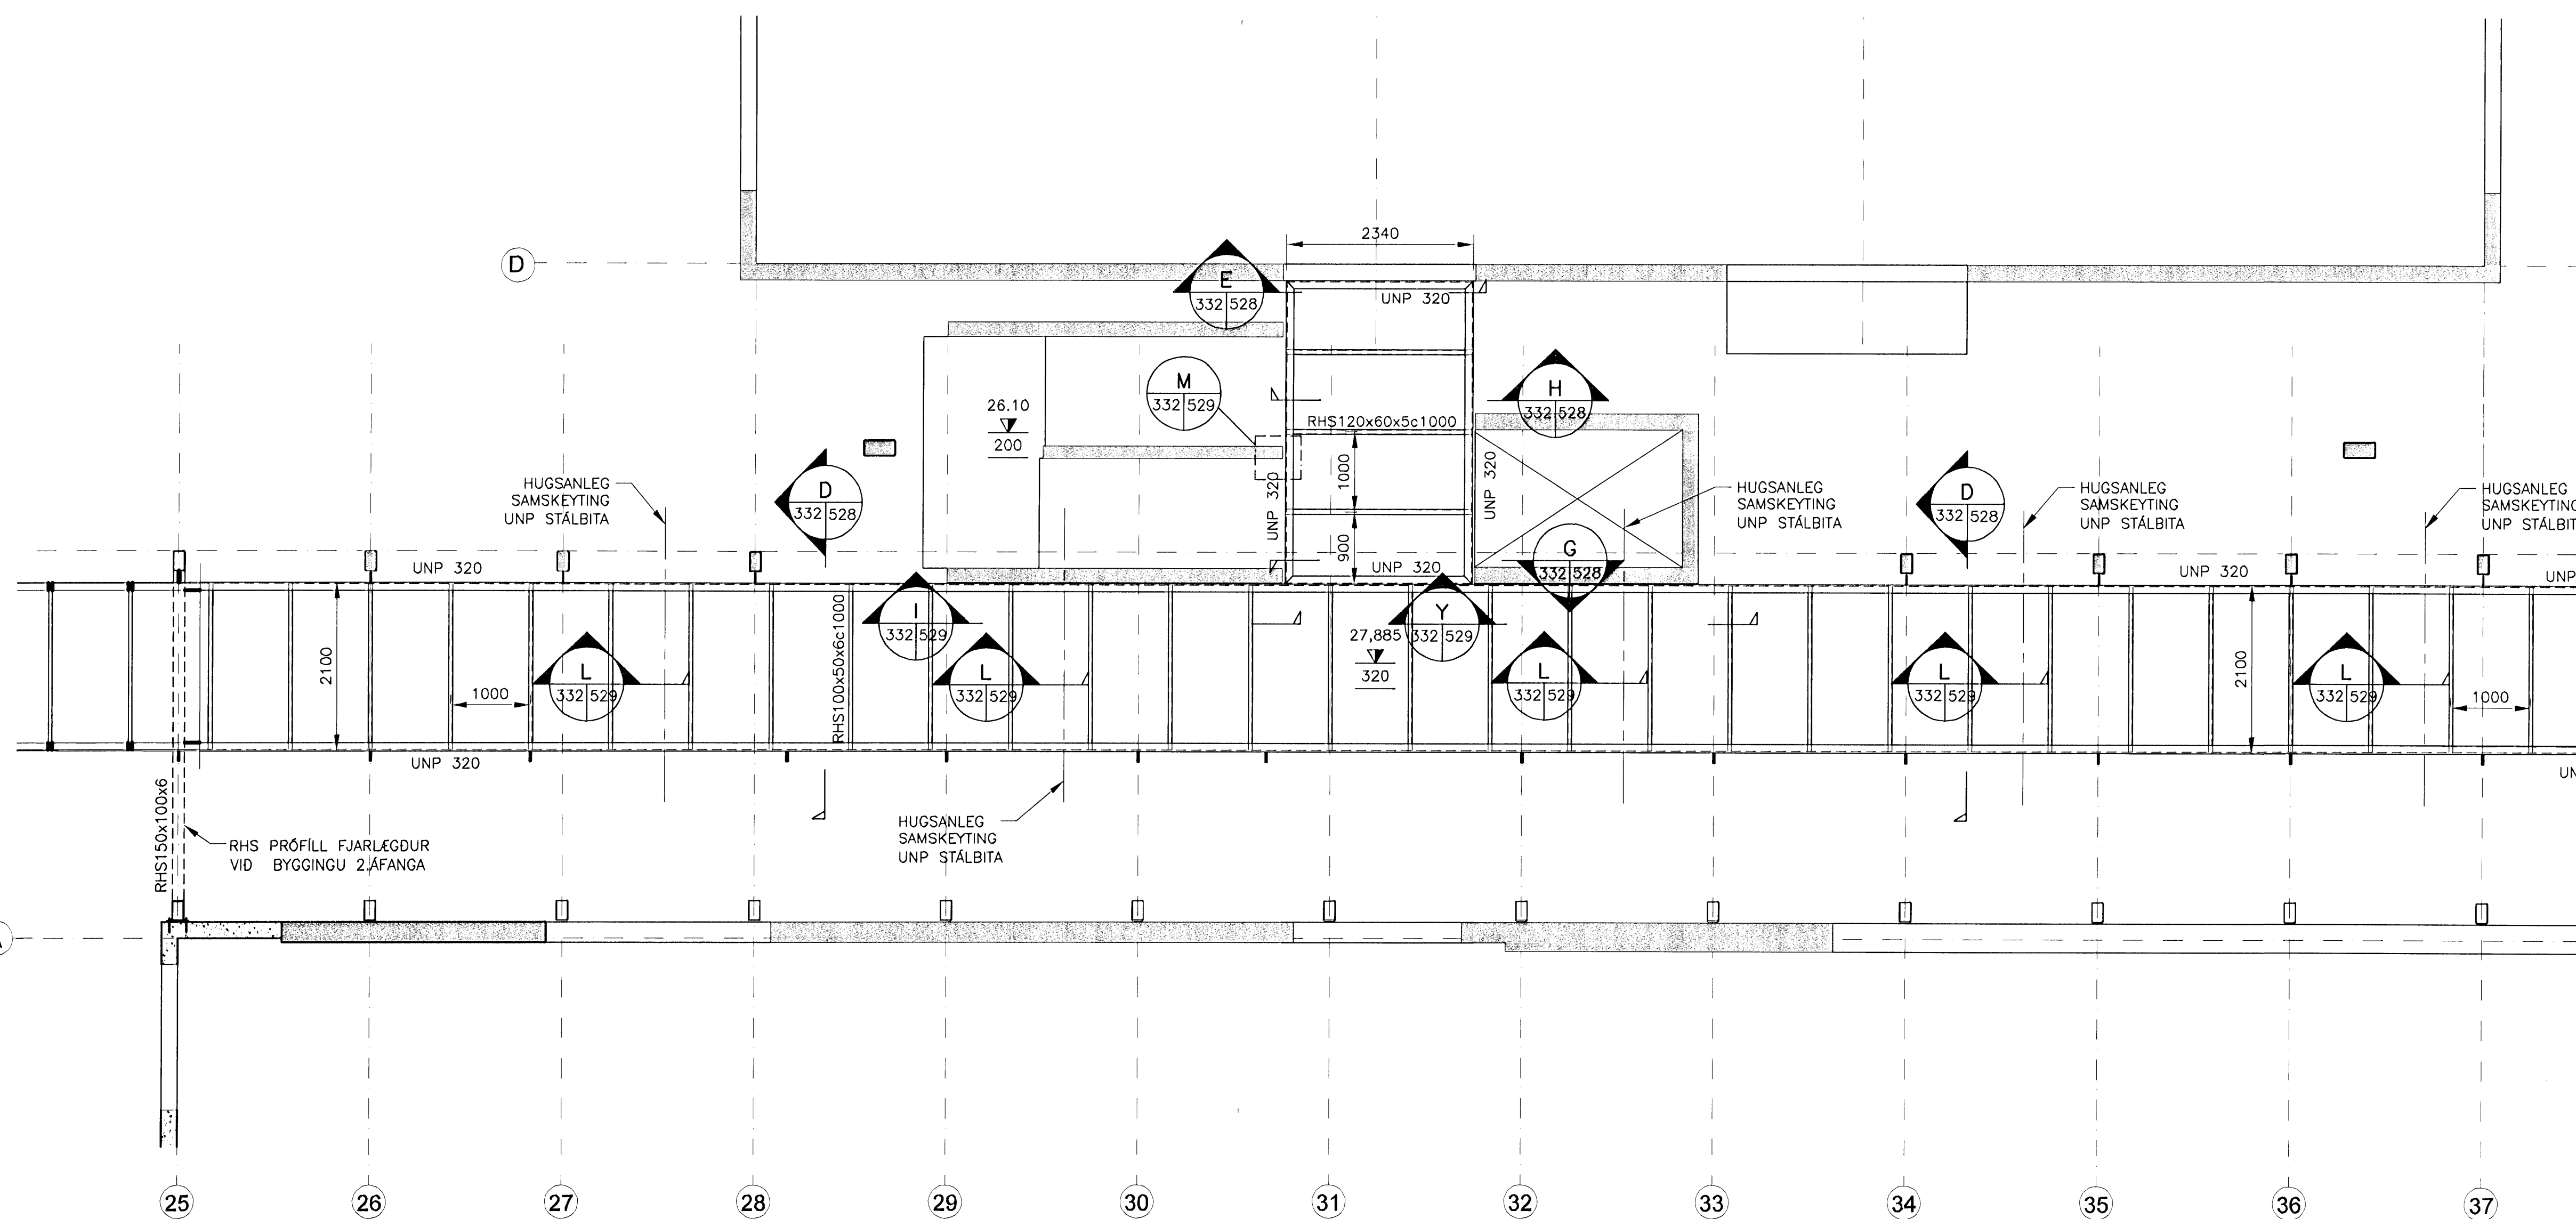

ATHUGASEMDIR:

- ① ÞAR SEM UNP320 MÆTAST UNDIR HORNI SKULU ÞEIR SJÓÐAST SAMAN. FLANGAR MED STÓFSUDU OG KROPPAR MED 4mm KVERKSUDU.

MKV. 1

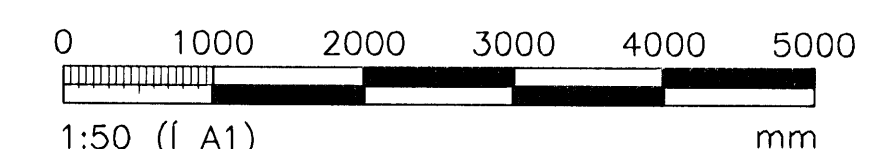

ÖLL AFNOT OG AFRITUN TEKningar, AD HLU TA EDA HEILD, ER HÁÐ SKRIFLEÐU LEYFI HÖFUNDA.

VGK HÖNNUN

GRENSÁSVEGI 1 · 108 REYKJAVÍK · Sími: 422 3000 · FAX: 422 3001
 VEFfang: www.vgkhonnun.is · NETfang: vgkhonnun@vgkhonnun.is

HEITI VERKS:

HRAUNVALLASKÓLI 2. ÁF.
DREKAVELLIR 9, HAFNARFIRÐI

HEITI TEKningar:

BURDARVIRKI:
 3 HÆÐ, GRUNNMYND
 STÁLVIKRI

MÆLI:	TEKNAÐ:	GEYMSLUNUMER:	VNR:
HANNAÐ:	YFIRFARÐ:	MKV:	NR. TEKningar:
DAGS. UNDRISKRIFTAR:	NAFN OG KT. HÖNNUNÐAR:		
UNDRISKRIFT HÖNNUNÐAR:			

B2-332

R1