



Samþykkt þann
05 MAR 2009
 Byggingafulltrúinn í Hafnarfirði
 Fr. Hrólfur S. Gunnlaugsson

ÓTGÁFUFRILL			
NÚMÉR	DAGS	SKYRINGAR	HAUNAD
B1	30.10.2006	BYGGINGARTEIKNING	HÓÓ
B2	10.01.2007	BÆTT VID BENDINGU	HÓÓ
R1	19.08.2008	REYNDARTEIKNING	HÓÓ

DAGS. UNDRSKRIFTAR: NAFN OG KT. SAMREINGINGARHÖNNUNAR:
 UNDRSKRIFT SAMREINGINGARHÖNNUNAR: *[Signature]*

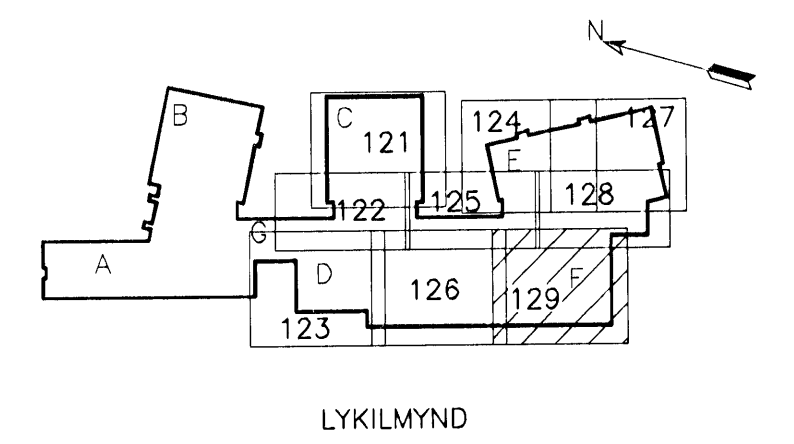

- ATHUGASEMDIR:**
- 1 ALMENNAR SKYRINGAR, DEILI OG SNID SJÁ TEIKN. B2-001 TIL B2-005
 - 3 ALMENN JÄRNABENDING Í VEGGJUM NEMA ANNARS SÉ GETID Á SÉRMYNDUM.
 - K12c250 HH LÁRÉTT
 - K12c200 HH LÓDRÉTT
 - 4 TVO LÓDRÉTT K16 JÄRN SKULU KOMA HVORU MEGIN VID GÖLFSÍÐ OP OG NÁ 700mm UPP ÖR PLÖTU
 - 5 S- TÄKNAR SÖLUNÖMER, SJÁ TEIKN. B2-521 TIL B2-524

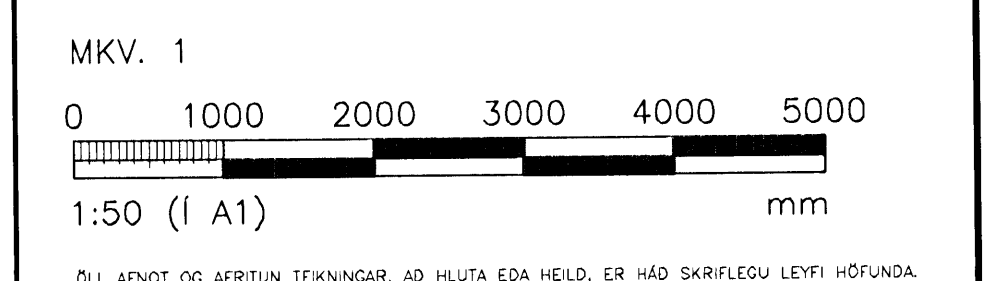

VGK HÖNNUN
 GREINSÁSVEGI 1 · 108 REYKJAVÍK · Sími: 422 3000 · Fax: 422 3001
 VEFPAÐ: www.vgkhonnun.is · NETFAÐ: vgkhonnun@vgkhonnun.is

HEITI VERKS:
HRAUNVALLASKÓLI 2. ÁF.
DREKAVELLIR 9, HAFNARFIRDI

HEITI TEIKNINGAR:
BURDARVIRKI:
 1. HÆÐ, GRUNNMYND
 VEGGIR OG LOFTPLATA

MELT:	TEIKNAD:	LS	DEIWSLUNÖMER:	VNR:
HAUNAD:	YFRIFARD:	MKV:	1:50	3.151.218
DAGS. UNDRSKRIFTAR:	NAFN OG KT. HÖNNUNAR:	ÓTGÁFA:	430572-0169	B2-129
UNDRSKRIFT HÖNNUNAR:	LÁRUS ÁRSÆLSSON <i>[Signature]</i>	200862-5119	R1	

GRUNNMYND
 MKV. 1