
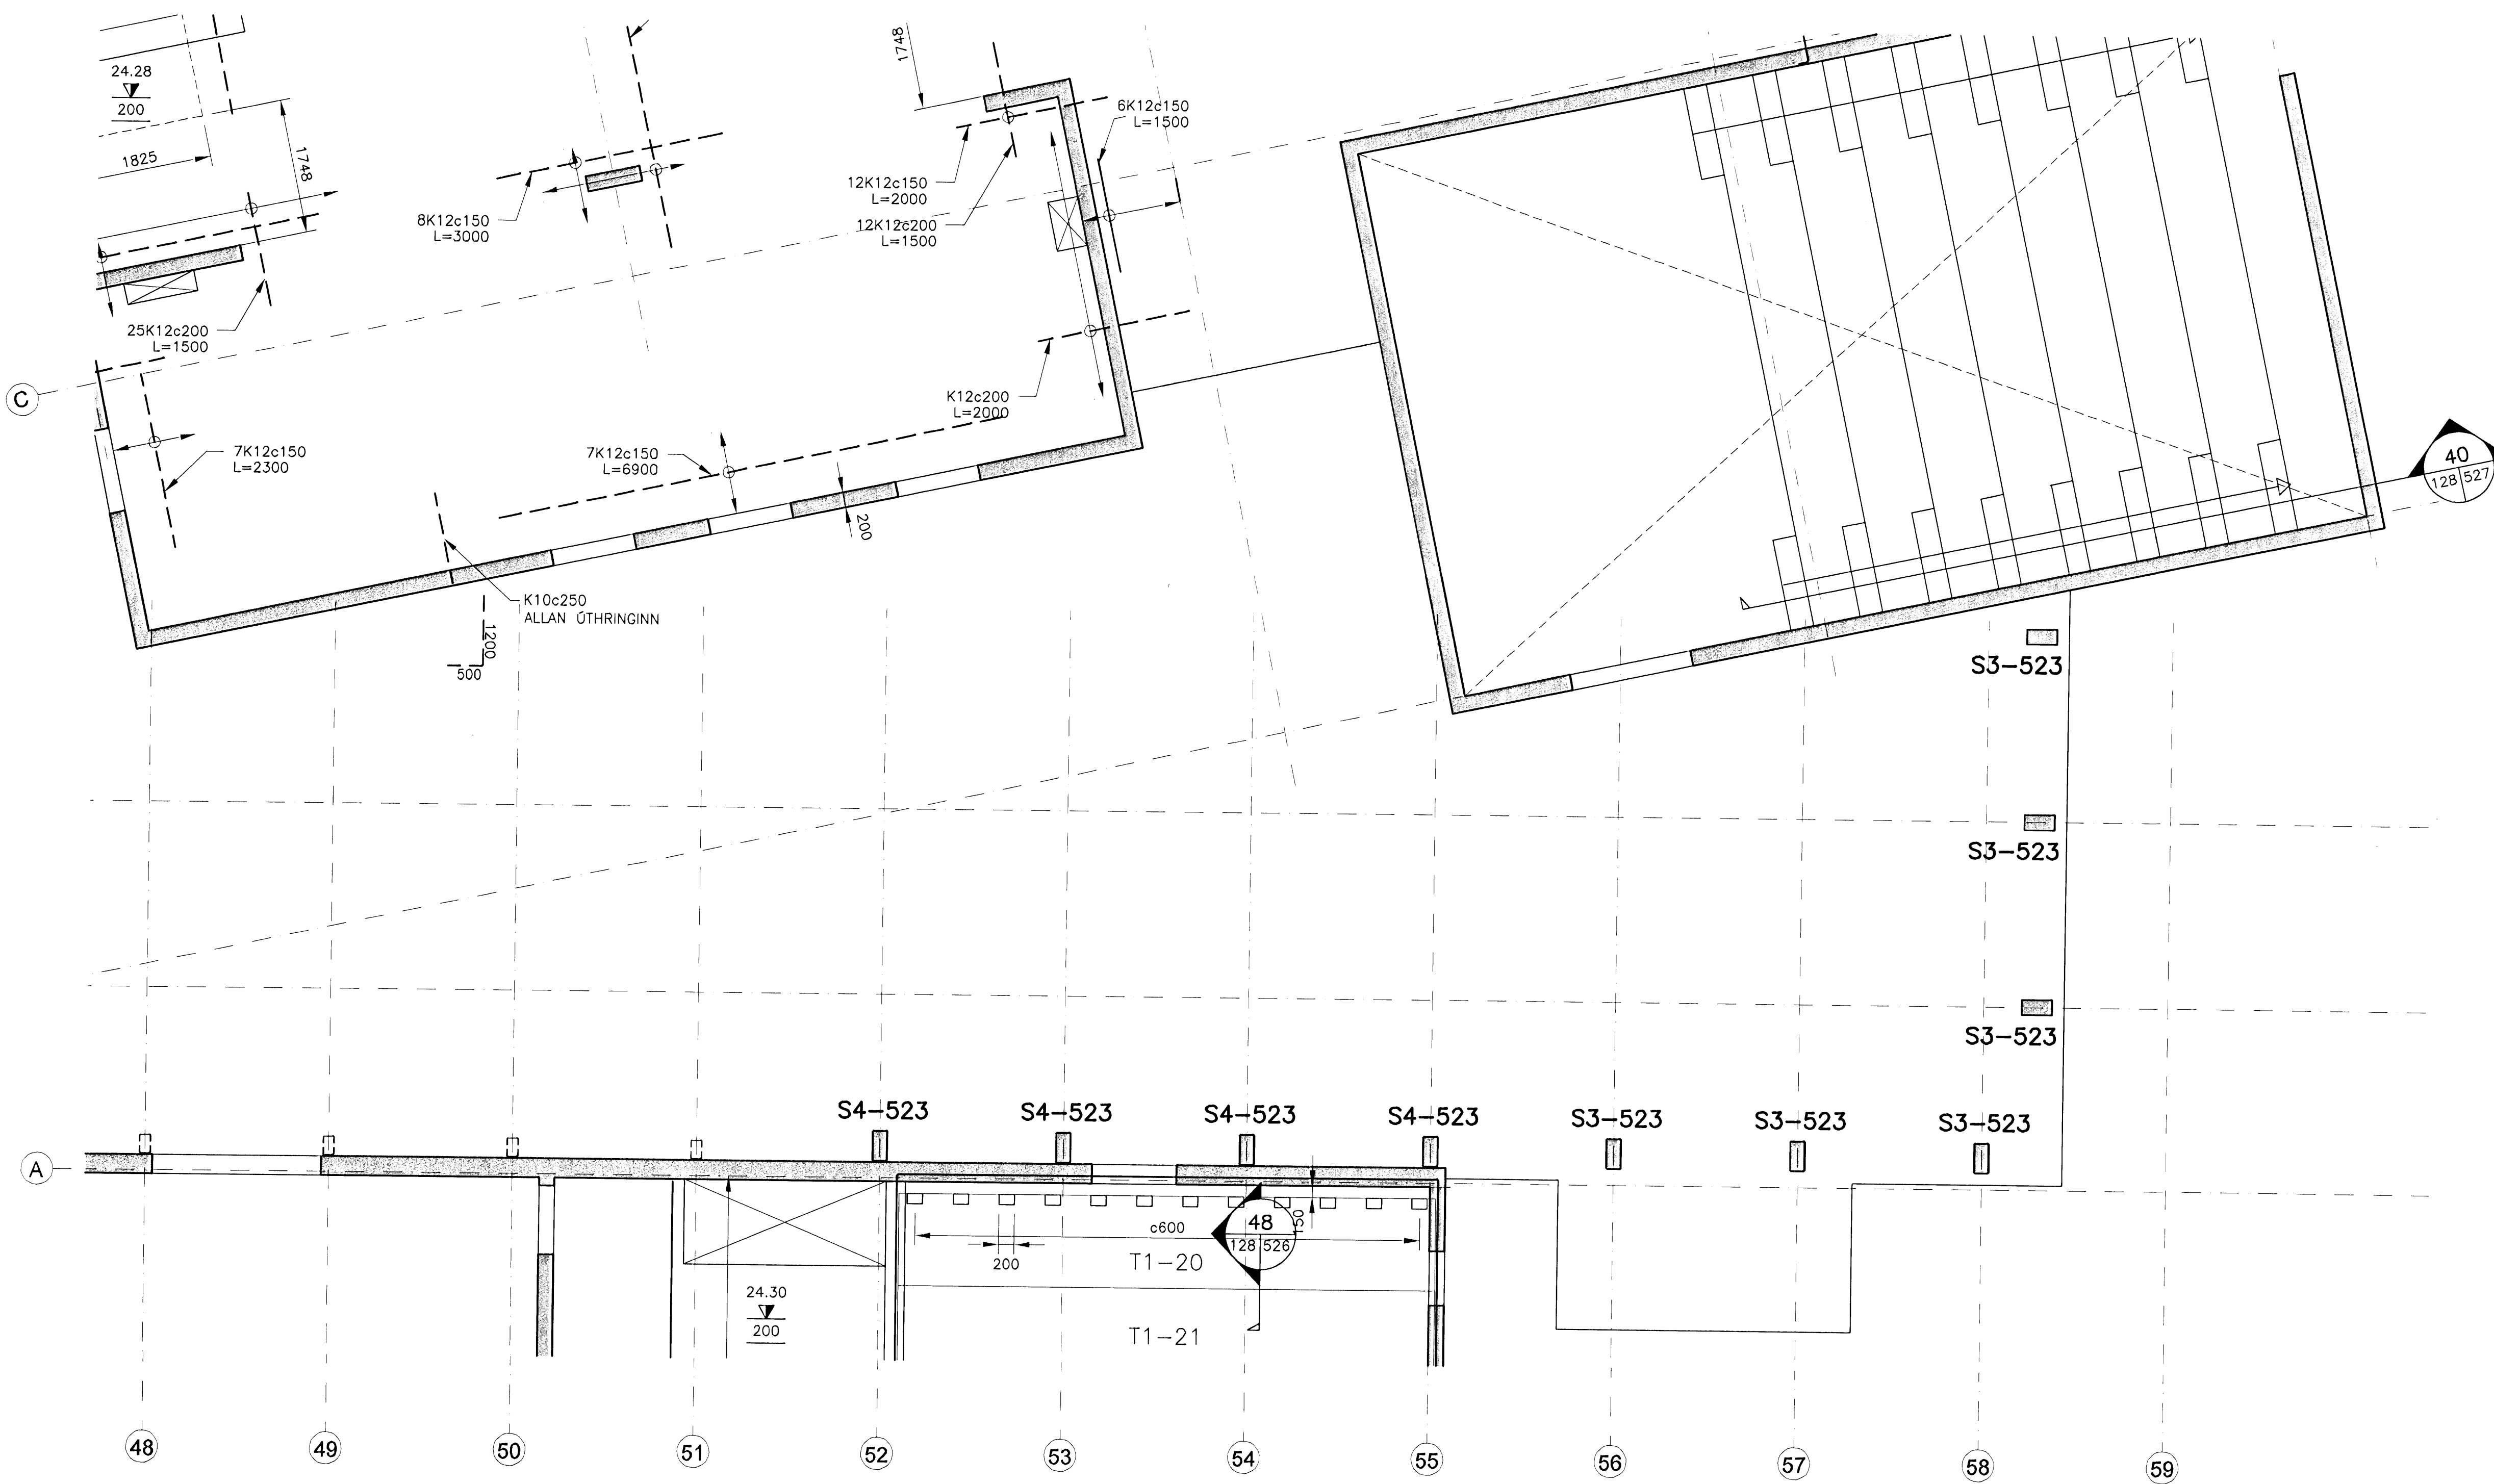


Samþykkt þann  
**05 MAR 2009**  
 Byggingafulltrúinn í Hafnarfirði  
 Fh. Hrólfur S. Gunnlaugsson


ÚTGÁFUERILL

NÚMÉR	DAGS	SKYRINGAR	HANNAÐ
B1	10.10.2008	BYGGINGARTEIKNING	HÓÓ
R1	19.08.2008	REYNDARTEIKNING	HÓÓ

DAGS. UNDRSKRIFTAR: NAFN OG KT. SAMREKINGARHÖNDLADAR.  
 UNDRSKRIFT SAMREKINGARHÖNDLADAR: *[Signature]*

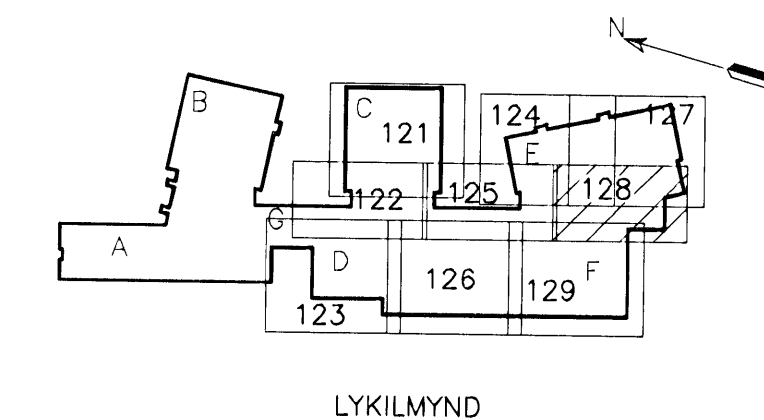

- ATHUGASEMDIR:**
- ALMENNAR SKYRINGAR, DEILI OG SNID SJÁ TEIKN. B2-001 TIL B2-005
  - ALMENN JÄRNBENDING Í VEGGJUM NEMA ANNARS SÉ GETIÐ Á SÉRMYNDUM.
    - K12c250 HH LÁRÉTT
    - K12c200 HH LÖÐRÉTT
  - TVÖ LÖÐRÉTT K16 JÄRN SKULLU KOMA HVORU MEGIN VÍÐ GÓLFSÍÐ OP OG NÁ 700mm UPP ÍR PLÖTU
  - S- TÁKNAR SÓLUNÚMÉR, SJÁ TEIKN. B2-521 TIL B2-524
  - JÄRN SEM SÝND ERU GANGA Í GEGNUM GAT SKULLU KLIPPT Í SUNDUR VÍÐ MIÐJU GATSINS OG FERÐ ÚT FYRIR ÞAÐ.

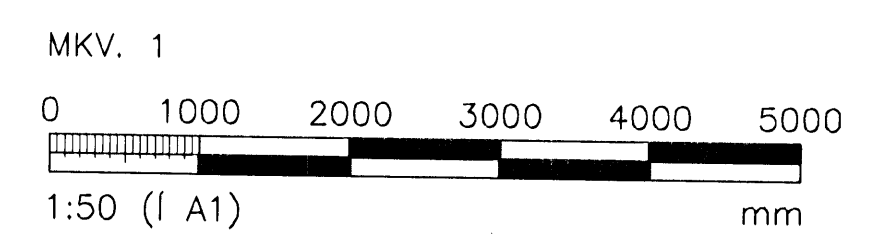

ÖLL AFNOT OG AFRITUN TEIKNINGAR, AD HLUTA EDA HEILD, ER HÁÐ SKRIFLEÐU LEYFI HÖFUNDA.

**VGK HÖNNUN**  
 GRENSÁSVEGI 1 · 108 REYKJAVÍK · Sími: 422 3000 · Fax: 422 3001  
 VEFANG: www.vgkhonnun.is · NETFANG: vgkhonnun@vgkhonnun.is

HEITI VERKS:  
**HRAUNVALLASKÓLI 2. ÁF.**  
**DREKAVELLIR 9, HAFNARFIRÐI**

HEITI TEIKNINGAR:  
**BURDARVIRKI:**  
 1. HÆÐ, GRUNNMYND  
 VEGGIR OG LOFTPLATA

HEITI	TEIKNAD	GEYMSLUNÚMÉR	VNR
HANNAÐ: HÓÓ	YRFRÍÐ: LS	MKV: 1.50	NR. TEIKNINGAR: 3.151.218
DAGS. UNDRSKRIFTAR: 31.12.008	NAFN OG KT. HÖNDLADAR: VGK-HÖNNUN	430572-0169	<b>B2-128</b>
UNDRSKRIFT HÖNDLADAR: LÁRUS ÁRSKELSSON	200862-9119	ÓTGÁFA: R1	

GRUNNMYND  
 MKV. 1