

GRUNNMYND
MKV. 1


Samþykkt bann
05 MAR 2009
Byggingafráttáknir / Hafnarfróði
F.h. Hröfður S. Gunnlaugsson

ÓTGÁFUFRILL

NÚMÉR	DAGS	SKRIFINGAR	HAHAND
B1	10.10.2006	BYGGINGARTEIKNING	HÓÓ
B2	05.10.2007	STÆKKUN HÖSS	HÓÓ
B3	11.10.2007	GAT	HÓÓ
R1	19.08.2008	REYNDARTEIKNING	HÓÓ

DAGS. UNDIRSKRIFTAR: NAFN OG KT. SAMRÆMINGARHÖNDUÐAR


UNDIRSKRIFT SAMRÆMINGARHÖNDUÐAR: *[Signature]*

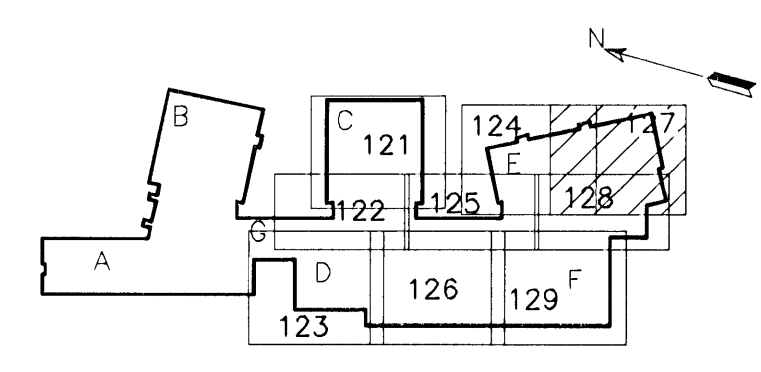

LYKILMYND

ATHUGASEMDIR:

- 1 ALMENNAR SKÝRINGAR, DEILI OG SNID SJÁ TEIKN. B2-001 TIL B2-005
- 2 ALMENN JÁRNABENDING Í VEGGJUM NEMA ANNARS SÉ GETID Á SÉRMYNDUM.
 - K12c250 HH LÁRÉTT
 - K12c200 HH LÖDRÉTT
- 3 TÖV LÖDRÉTT K16 JÁRN SKULU KOMA HVORU MEGIN VÍD GÓLFSÍD OP OG NÁ 700mm UPP ÖR PLÖTU
- 4 S- TÁKNAR SÓLUNÚMÉR, SJÁ TEIKN. B2-521 TIL B2-524
- 5 JÁRN SEM SÝND ERU GANGA Í GEGNUM GAT SKULU KLIPPPT Í SUNDR VÍD MIDJU GATSINS OG FÉRD ÓT FYRIR ÞAD.

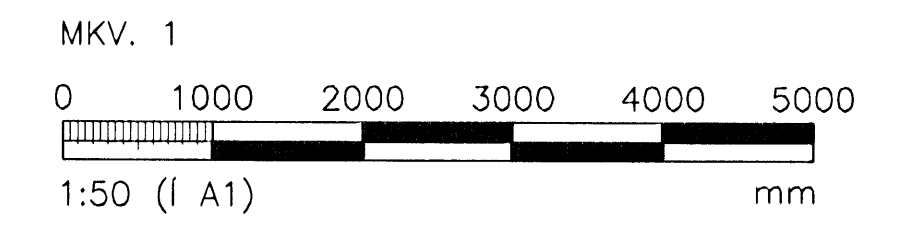

ÖLL AFNOT OG AFRITUN TEIKNINGAR, AD HLUTA EDA HEILD, ER HÁD SKRIFLEGU LEYFI HÖFUNDA.

VGK HÖNNUN
 GRENSÁSVEGI 1 · 108 REYKJAVÍK · Sími: 422 3000 · Fax: 422 3001
 VEFANG: www.vgkhonnun.is · NETFANG: vgkhonnun@vgkhonnun.is

HEITI VERKS:
HRAUNVALLASKÓLI 2. ÁF.
 DREKAVELLIR 9, HAFNARFIRDI

HEITI TEIKNINGAR:
BURDARVIRKI:
 1. HÆD, GRUNNMYND
 VEGGIR OG LOFTPLATA

HEITI	TEIKNAND	GEYMSLUNÚMÉR	VNR
MELT:	LS		3.151.218
HAHAND:	HÓÓ	YFRIFRAGD:	MKV: 1.50
DAGS. UNDIRSKRIFTAR:	NAFN OG KT. HÖNDUÐAR:	430572-0169	B2-127
UNDIRSKRIFT HÖNDUÐAR:	LÁRUS ÁRSKILSSON	200862-5119	ÓTGÁFA: R1